昭　和　61　年　度

教　職　員　住　宅　建　設　工　事

工　事　概　要

1. 工事場所　　千歳市東雲町４丁目１番８号
2. 工事種目　　新築工事
3. 用　　途　　集合住宅
4. 規　　模　　３　階　建
5. 構　　造　　鉄筋コンクリート（壁式）
6. 戸　　数　　１棟　１２戸
7. 面積表　　建築面積　３３７．１３㎡

延床面積

１　階	２　階	３　階	PH階	合　計
327.18	322.38	322.38	0.66	972.60㎡

施　工　者　リ　ス　ト

1. 発　注　者　　千　歳　市
2. 設計・監理　　株式会社神出設計事務所
株式会社北栄建築設計管理事務所　} 共同企業体
3. 施　工　者

工　種	業　者　名	工　期
建築工事	中山建設株式会社 株式会社清野組　} 共同企業体	着工　61.7.29 竣功　62.2.20
給排水衛生設備工事	株式会社フジプラ	着工　61.8.21 竣功　62.2.20
電気設備工事	日進電機有限会社	着工　61.8.21 竣功　62.2.20

教職員住宅建設工事

（建築工事）

図面番号	図名
1 / 35	図面タイトル　図面目録
2 /	特記仕様書（1）
3 /	特記仕様書（2）
4 /	附近見取案内図　配置図
5 /	面積表
6 /	内部 外部仕上表
7 /	各階平面図
8 /	屋上平面図　断面図
9 /	立面図
10 /	矩計図
11 /	平面詳細図
12 /	階段詳細図
13 /	階段室断面詳細図
14 /	詳細図（1）
15 /	詳細図（2）
16 /	詳細図（3）
17 /	詳細図（4）
18 /	詳細図（5）
19 /	展開図
20 /	展開図・天井伏図
21 /	キープラン（1）
22 /	キープラン（2）
23 /	建具表（1）
24 /	建具表（2）
25 /	物置詳細図

図面番号	図名
25 /	構造特記仕様書
27 /	杭伏図・基礎 地中梁リスト
28 /	梁伏図
29 /	スラブ小梁リスト 雑配筋図
30 /	梁リスト
31 /	壁配筋図（1）
32 /	壁配筋図（2）
33 /	壁配筋図（3）
34 /	壁配筋図（4）
35 / 35	壁配筋図（5）

神出設計・北栄設計共同企業体

図名　縮尺
図面タイトル
図面目録

工事名

昭和　年　月　日
教職員住宅建設工事
設計図

代表者
本社　千歳市富丘2丁目1番地　〒066　TEL　(0123)　(2)　4979
支社　札幌市中央区南5条東2丁目5番地
株式会社 神出設計事務所
一級建築士事務所　登録　石狩（い）第　号

管理建築士	神出 学	主任技師	設計製図	番号
一級建築士				35 内
第77552号				1 号

特記仕様書

工事名　千歳市教職員住宅建設工事

I　工事概要

1. 工事場所　千歳市東雲町4丁目1番13号
2. 工事種目　新築工事
3. 用途　集合住宅
4. 規模　3階建
5. 構造　鉄筋コンクリート壁式
6. 面積　建築面積 327.18 M²

延床面積	1階	2階	3階	PH階	合計
	327.18	322.38	322.38	0.66	972.60 M²

7. 工事範囲

II　建築工事仕様

1. 本工事は特記仕様書、建設大臣官房官庁営繕部監修「建築工事共通仕様書」日本建築センター発行 [illegible] による。（以下「共通仕様書（昭和60年版）」「標準詳細（昭和59年版）」と略称する。）
2. 特記仕様
   1) 項目は番号に○印のついたものを適用する。
   2) 特記事項は○印、印又は⊗印、・印のある場合の適用は次による。
      (1) ○印のついたものを適用し、・印のものは適用しない。
      (2) ○印のない場合は×印のものを適用する。
      (3) 印と×のある場合は共に適用する。
   3) 特記事項に記載の（ ）内表示番号は共通仕様書の該当項目又は [illegible] を示す。

章	項目	特記事項
(1) 一般共通事項	(1) 建築材料等	建築材料の製造所、製品及び施工業者等は特記されたもの又は同等以上とする。同等以上とする場合は監督員の承諾を受ける。
	(2) 特別な材料の工法	共通仕様書に記載されていない特別な工法は、当該製品の指定工法による。
	(3) 発生材の処理	⊗構外搬出適切に処理　・構内引渡し　引渡しを要するもの
	(4) 工事写真及び完成写真	千歳市写真撮影要領による。
	(5) 設備工事との取合い	施工範囲 ⊗ 天井・壁の照明器具、配線器具等の埋込部分の下地補強及び切抜きは本工事に含む。⊗ 上記以外は別途工事とするが、スリーブ、インサート打込は本工事に含む。⊗ 梁・耐力壁を貫通するスリーブの補強筋は本工事に含む。
	6 交通安全対策	請負者はダンプトラック等大型貨物自動車による工事用資材の輸送にあたっては、路切、スクール [illegible] 等、事故が人命に重大な影響を及ぼす区間が輸送路となるときは、安全対策計画書を作成し、関係機関と連絡を密にして交通安全確保に努めなければならない。
	(7) 工事施工図	作成する。特に設備機器の位置、取合い等の検討施工図を提出する。
	(8) 敷地図及び境界	現場説明による。
	(9) 設計 GL	現地盤面を標準とする。既設建物との取合い、計画の条件等考慮の上監督員の承認を受けベンチマークを設ける。
(2) 仮設工事	(1) 監督員事務所	・1号（10M²）・2号（20M²）・3号（35M²）・設けない。○現場説明による。
	(2) 工事用水	構内既存の施設・利用できる（×有償・無償）○利用できない。
	(3) 工事用電力	構内既存の施設・利用できる（×有償・無償）○利用できない。
	(4) 仮囲い等	設置は監督員の指示による。
(3) 土工事	(1) 根切り及び埋戻し種別	（3.2.1表）による・A種 ⊗B種とする。（根切 [illegible]）490 MM等の盛土については（19.2.2(C)）による。
	(2) 残土処分	○敷地内敷均し　・敷地外処分　指示の場所（運搬 K M）

	項目	特記事項
(3)	整地	○全敷地　・建物周囲 M　図示の通り
(4) 地業工事	(1) 既製コンクリート杭	杭の種類／規格／長さ（M）、断面／支持力／継手：遠心力鉄筋コンクリート杭（JIS規格品 ×1種・2種）、プレストレストコンクリート杭（JIS規格品 ×A種・B種・C種）、⊗遠心力高強度プレストレストコンクリート杭（PHC杭）（JIS規格品 ・A種 ⊗B種 ・C種）本 11　300　・あり ○なし ・あり
	(2) 杭打工法	・打撃工法　○埋込工法　○ [illegible]　杭打機 [illegible]　打撃併用 [illegible]
	(3) 杭打試験	図示の3ヶ所に於て行ない、長期耐力 [illegible] 以上であることを確認する。試験杭は設計長さより [illegible] M長いものを使用し、本杭とする。杭打記録報告書4部提出する。
	(4) 杭製造所	日本高圧コンクリート・北海道ピーエスコンクリート・北海道コンクリート [illegible]
	5 割り石及び玉石地業	材料種別　・割り石　・玉石
	(6) 砂利地業	材料種別　○切込砂利　・切込砕石　最大粒径 40 [illegible]　基礎・地中梁下部 50 MM　土間下部 150 MM
(5) 鉄筋工事	(1) 鉄筋種別	○異形鉄筋　○SD 30 規格品　・SD [illegible] 規格品　・普通鉄筋　・SR 24 規格品
	(2) 鉄筋の継手	⊗重ね継手　・ガス圧接（施工範囲 D22以上の柱 大梁）
	(3) 配筋方法	特記なき限り共通仕様書による。
(6) コンクリート工事	(1) セメントの種類	⊗普通ポルトランドセメント
	(2) レディーミクストコンクリートの種別	JIS A 5308による JIS表示許可工場で製造されたもの [illegible]
	(3) 混和材料	共通仕様書（6.2.4）による。
	(4) 普通コンクリートの調合	設計基準強度 Fc（kg/cm²）・180 ⊗210
	5 軽量コンクリートの調合	設計基準強度 Fc（kg/cm²）×180
	(6) 捨コンクリートの調合	設計基準強度 Fc（kg/cm²）⊗150
	(7) 所要スランプ	土間・基礎・地中梁○15・18 cm　柱・梁・床版・壁○18 cm（6 [illegible]）
	(8) 床コンクリート直仕上げ	風除室 防水下地　⊗A種・B種とする　A種 ⊗B種
	(9) コンクリートの打放し仕上げ	（6.13.2表）による　・A種 ⊗B種　C種とする。
	(10) 型枠緊張ボルトの頭処理	○断熱材部分（発泡ウレタン吹付）・その他（防水剤入りモルタル [illegible]）
(7) 鉄骨工事	1 鋼材の種類	（下表）
	2 高力ボルト	特殊高力ボルト（トルシア形又はTCボルト）を使用し製作所の規格による。
	3 溶接部の試験	溶接部の検査は超音波探傷試験により接合部の [illegible] %以上実施すること。
	4 アンカーボルト	アンカーボルト埋込工法は（7.7.1表）の・A種 ×B種・C種とする。柱底ならしモルタルの工法は（7.7.2表）の×A種・B種とする。
	5 錆止め塗料	（7.3.5(C)）により（17.4.3表）A種　B種　×C種とする。

種別	規格	材質		規格
JIS G 3101	一般構造用圧延鋼材	SS41		・規格品・適合品
JIS G 3106	溶接構造用圧延鋼材	SM41A	SM50A	・規格品・適合品
JIS G 3114	溶接構造用耐候性熱間圧延鋼材	SMA41・50	B-A.B.C	・規格品・適合品
JIS G 3444	一般構造用炭素鋼鋼管	STK41	STK50	・規格品・適合品
JIS G 3466	一般構造用角形鋼管	STKR41	STKR50	・規格品・適合品
JIS G 3352	デッキプレート	[illegible]	2・3	・規格品・適合品

種別	さび止め塗料 規格番号	規格名称	塗回数	塗付量	摘要
A種	JIS K 5622の規格品	鉛丹さび止めペイント	[illegible]	[illegible]	[illegible]
	JIS K 5623の規格品	亜酸化鉛さび止めペイント	[illegible]	[illegible]	
	JIS K 5624の規格品	塩基性クロム酸鉛さび止めペイント	[illegible]	[illegible]	
	JIS K 5625の規格品	シアナミド鉛さび止めペイント	[illegible]	[illegible]	
B種	JIS K 5628の規格品	鉛丹ジンククロメートさび止めペイント	[illegible]	0.10	[illegible]
C種	JIS K 5621の規格品	一般用さび止めペイント	[illegible]	0.11	

	項目	特記事項
(8) コンクリートブロック・ALC工事	6 指定業者	
	(1) 空胴コンクリートブロック	JIS A 5406　○A種・B種・C種　厚さ 100 MM
	(2) 配筋	（8.1.6）の（8.1.4表）及び（8.1.5表）による　補強筋 D10 タテ・ヨコ共@400　隅角部・開口部周辺は D13 を使用する。
	3 レンガの種類品等	・普通レンガ JIS R 1250 並焼2等とする。・耐火レンガ JIS R 2304 粘土質耐火レンガ 種とする。・耐火モルタル JIS R 2501 粘土質耐火モルタル 種とする。
	4 ALCパネル	JIS A 5416（オートクレーブ養生軽量気泡コンクリート版）厚さ [illegible]（8.5.1）
	5 プレキャストコンクリート	手すり・段板・ルーバー等の簡易なプレキャストコンクリートの工場製品に適用する。（8.4.1）
(9) 防水工事	1 アスファルト防水	アスファルト防水層は（9.1.1表、9.1.5表）より種別は特記による。施工場所／種別／施工工業
	2 アスファルト	アスファルトは JIS K 2207（石油アスファルト）による防水工事用アスファルトの種類は特記による。ただし特記がなければ3種とする。
	3 合成高分子ルーフィング防水	（9.2.1）による。
	(4) [illegible] 防水	厚さ 1.3 MM　バルコニー立上り部分 [illegible] メーカー責任施工とする。施工場所 屋上 バルコニー ペントハウス（階下地金物共）
	(5) ポリエチレンフィルム	施工場所 土間下　厚さ 0.1
	(6) 合成樹脂発泡材	施工場所：土間下／ペントハウス外壁／階段側壁／屋上スラブ上　厚さ：・25・38 ⊙75／・25・38・50／⊙25・38・50／⊙25（二層張り）　打込・後貼：⊙貼／⊙打・後／⊙打・後・打／⊙後　× バルコニー・ひさし等に面する内壁には発泡ウレタン⊙10 吹付とする（図示による）



⊗施工箇所については図面参照。

	項目	特記事項
	(7) 外部建具枠廻り断熱	⊗無収縮性セメントモルタルを使用し、硬質発泡ウレタン充填吹付をする。
	8 木片セメント板	×打込　・後貼　厚さ 30 MM
	(9) シーリング材	種別／施工箇所／品名：○シリコン系（無溶剤形 2成分形）PW廻り、内部流し台、浴室パン [illegible]／○ポリサルファイド系（無溶剤形 2成分形）開口部・笠木・打継目地・その他［illegible］　ポリウレタン系（無溶剤形 2成分形）　品名：東芝シリコン371、信越KE-42 [illegible]、チオコール・コーレックス P5000*、ハマタイト SC-[illegible]HT、ABCカラー・ファインシーラー200*、ニッケミシール [illegible]
	(11) ロックウール	MGフェルト 厚さ ⊗25 ・50　比重 120 kg/m³
	外断熱パネル	・外断熱パネルはパルプ混入石綿セメント板と押出し発泡ポリスチレン保温板及び準不燃断熱材（ロックウールボード）とを一体成型したコンクリート型枠断熱パネルです。・シーラー工場1回塗（プライマー下）。施工場所 [illegible]　厚さ 打込 ・12.5+75=87.5 [illegible]　・準不燃断熱材の施工場所は図示による。・押出発泡ポリスチレン板準不燃断熱材厚さ 75 MM を使用し、ヘッダープ材及びパッチ材、その他施工に関する事は一切メーカー責任施工とする。
	(12) グラスウール	保温板2号 厚さ ・25 MM ○50 MM 比重 16 kg/m³（PS壁）
10 石工事	1 花こう岩類	種類　産地　仕上の程度（10.2.1）
	2 大理石	種類　産地　仕上の程度（10.3.1）
	3 テラゾブロック	種石の種類 ※大理石 ・花こう岩（10.4.1）
	4 擬石	種石の種類 ×花こう岩（10.5.1）
	5 敷石及び階段石	石は JIS A 5003（石材）により品質は特記による。（10.6.1）
	6 テラゾタイル	テラゾタイルは JIS A 5415（テラゾタイル）により種類、形状、寸法などは特記による。（10 [illegible]）
11 タイル工事	1 陶磁器質タイル張り	陶磁器質タイルは JIS A 5209（陶磁器質タイル）により形状、寸法などは特記による。ただしモザイクタイル及び内装タイルは規格品とする。（11.1.1）　タイルの種類：施工箇所／[illegible]／役物／その他
	2 タイル張り工法	タイルの種類／タイル張り工法／[illegible]：陶器質タイル、磁器質タイル（モザイクタイル）、25%を超えるタイル、25%以下 [illegible]
	3 陶磁器質タイル型枠先付け	（11.3.1）による。
	4 タイル製造所	・伊奈製陶KK　・[illegible]KK　・[illegible]
(12) 木工事	(1) 木材の含水率	○A種（構造材・下地 20%以下　造作 18%以下 [illegible]）
	(2) 木材の等級	構造材及び下地材 ⊗1等　造作材 ⊗A種・B種 2(b)(5)
	(3) 樹種	樹種は各部・指定による外は [illegible] による。
	(4) 表面仕上げ	・A種・B種・[illegible]種 ⊙手鉋
	5 造作用集成材	樹種　規格及び使用箇所
	(6) くぎ	（12.1.[illegible]）による。
	(7) 図示寸法	・仕上材（仕上り寸法）・下地材（材料寸法）とする。
13 屋根及びとい工事	1 長尺亜鉛鉄板ぶき	[illegible]　工法 ×瓦棒ぶき（・心木・B号）・平板ぶき（・中間付け [illegible]）
	2 波形石綿スレートぶき	波形石綿スレートは JIS A 5403（石綿スレート）の波形石綿スレートの規格品とし種類は特記による。留付け金物その他は（13.2.[illegible]表）による。工法　屋根（13.2.[illegible]表）及び外壁（[illegible]表）による。
	3 とい	材料及び工法　といその他は図面参照。
(14) 金属工事	(1) 表面処理	ステンレスの表面仕上げの種類は JIS [illegible] 特記がなければ HL仕上げ程度とする。アルミニウム及びアルミニウム合金の表面処理は（14.2.1表）による。⊗無着色陽極酸化皮膜（・A-1種・B-1種 ○[illegible]種）・着色陽極酸化皮膜（・A-2種・B-2種・C-2種）⊗透明合成樹脂塗料焼付塗装 7 µm以上　鉄鋼の亜鉛めっきの種類は（14.2.2表）により、適用は（14.2.3）表面処理 ・A種・B種・C種　亜鉛めっき付着量 ・A種 ・[illegible]種　亜鉛めっき種類 ・A種・B種・C種
	(2) 既製笠木・付金物その他	（14.3.[illegible]）による。
	3 軽量鉄骨天井下地	天井下地材は JIS A 6517（建築用鋼製下地材（壁・天井））の規格品とする。野縁等の種類は（14.4.1表）により、特記がなければ屋内は19形 [illegible]
	4 軽量鉄骨壁下地	建物内部の間仕切りに適用する。スタッド・ランナーの種類は（14.5.1表）により、特記がなければスタッドの高さによる適用に応じた種類とする。
	(5) 手すり及びタラップ	（14.[illegible]）及び（14.[illegible]）による。手すり [illegible]　タラップ [illegible]

神出設計・北栄設計共同企業体

図名	縮尺	工事名		代表者
特記仕様書（1）		教職員住宅建設工事	昭和　年　月　日　設計図	本社 千歳市富丘2丁目11-7 〒066 TEL (01232)代 [illegible] 4879　支社 札幌市中央区南5条東2丁目5番地　株式会社 神出設計事務所　一級建築士事務所 登録（石）第 [illegible] 01号

管理建築士 神出 学　主任技師　設計　製図　番号
一級建築士 第77562号

本機記比標準

工事区分

項目	設備	電気	衛生	備考
他社の引渡区画用のエキープ及びボックス入れ		●	●	
同上の神社				
現場事務所関係用電気及び水引及び増設	●			
ルーフドレン			●	
給湯洗面、流下水槽	●			
防犯機器用配管及び配線		●	●	●
物入戸の仕上加工、マグネット取付				
ドラストチャンバー本体及び設置				
防犯機器設置				
地下室水槽マンホール				
各設計図の指示図（別作図）以外の配管配線				
ガラリ（換気、外）				
防音フード		●	●	
コンセントに工事	●			
清掃	●			

神出設計・北栄設計 共同企業体

図名 特記仕様書(2)

縮尺

工事名 昭和 年 月 日 代表者


新築賃住宅建設工事

設計図

株式会社 神出設計事務所
本社 千城市富丘2丁目1-7 〒066 TEL (01232)代3 4879
支社 札幌市中央区南5条西27丁目5番地
一級建築士事務所 登録(石)第1010号
管理建築士 神出 学 主任技師 設計 図
一級建築士 第77562号



附近見取案内図

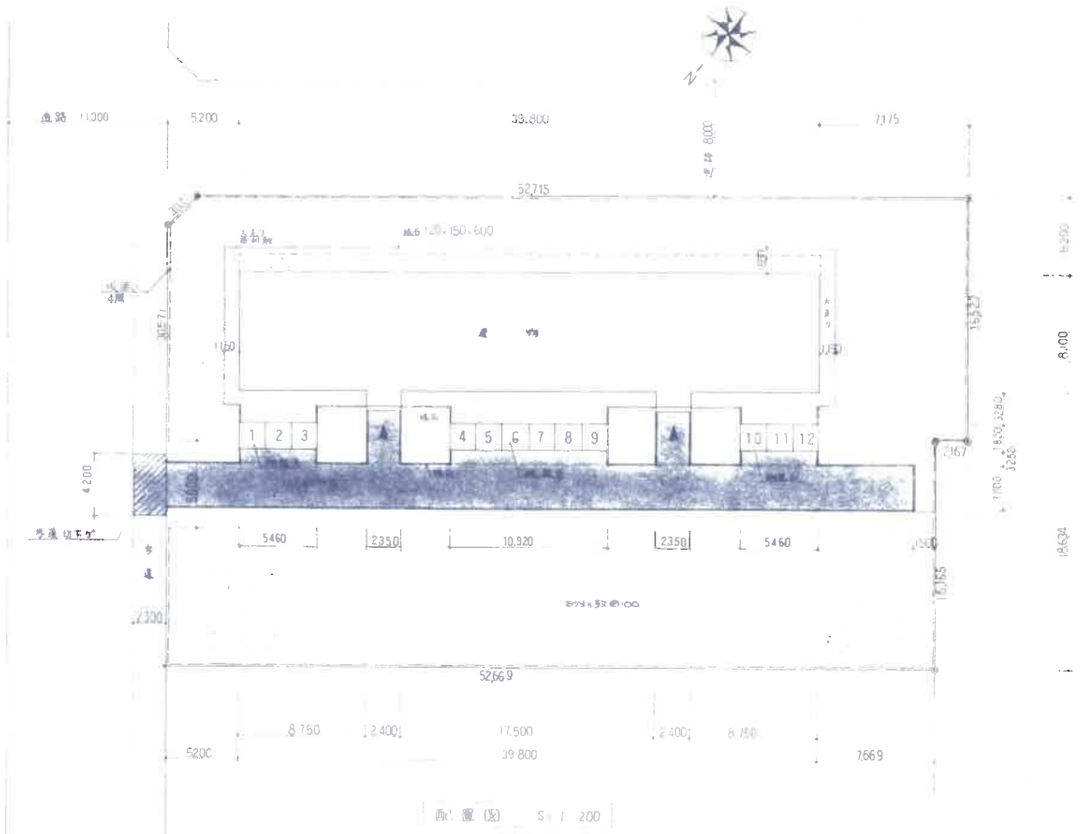


配置図 S=1:200

神出設計・北栄設計 共同企業体


図名 附近見取案内図 配置図	縮尺 1:200	工事名	昭和 年 月 日	代表者	本社 千歳市富丘2丁目11-7 TEL (01232)代3-4879 支社 札幌市中央区南5条東2丁目5番地 株式会社 神出設計事務所 一級建築士事務所 登録(石)第1101号	管理建築士 神出学 一級建築士 第77562号	主任技師	設計	製図	番号 内 4号	A B C D

敷鷹住宅建設工事

設計図

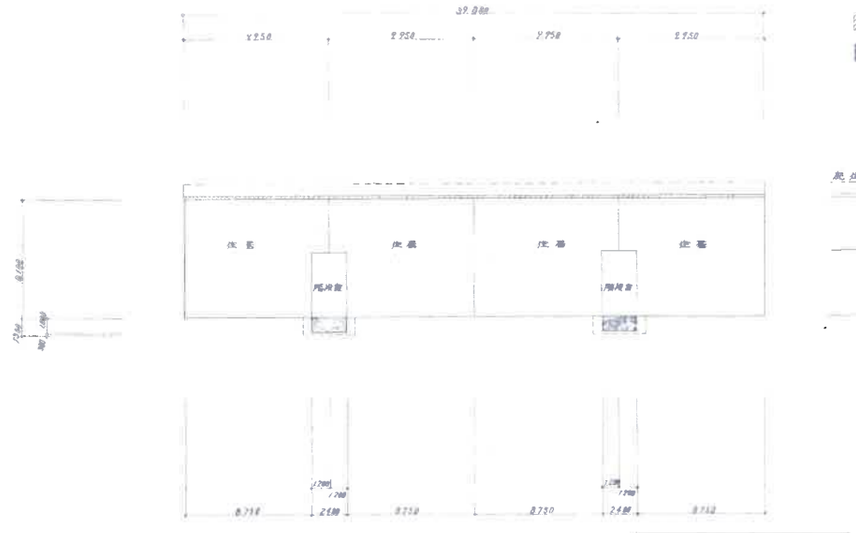

1～3階平面図

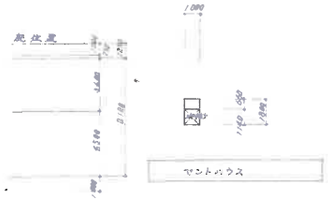



各住戸平面図

	計算式	計
敷地面積		
住宅建築面積	33.8×8.1＋2.4×1.8×2＋32.8×8.26	327.13
物置建築面積	9,747×2＝19,494	39,748

各階床面積表

	住居部分 計算式	小計	戸数	計	共用部分 計算式	計	合計
1階	住居 9.98, 8.1－1.2, 4.8	75.195	4	300.78	2.4×5.3×2	25.44	327.18
2階	住居	75.195	4	300.78	2.4×5.5×2	21.48	322.26
3階	住居	75.195	4	300.78	2.4×4.5×2	21.48	322.26
PH					0.44×1.9	0.84	0.84
				982.34		70.24	972.46

室名	面積	採光			換気		
		必要面積	有効面積計算	有効面積	必要面積	有効面積計算	有効面積
居間	29.695	1/7 4.507	(Aw1) 1.68×1.8＋0.78×0.6 (Aw4) ＋1.68×1.2	5.508	1/20 1.488	(Aw1) (1.68×1.8＋0.78×0.6)×3	1.746
洋室	8.858				1/20 0.443	1.68×1.2×2	1.008
和室A	10.08	1/7 1.44	(Aw2) 1.68×1.8	2.01	1/20 0.504	1.68×1.8×2	1.008
和室B	10.08	1/7 1.44	(Aw3) 1.68×1.8	1.536	1/20 0.504	1.68×1.2×2	0.748

細引面積表

	計算	合計
住居		75.195
共用	70.46×12	3.885
合計		81.85

物置面積表

	計算	合計
物置A	1.82×1.82×3	9.937
〃 B	1.82×1.82×6	19.874
〃 C	1.82×1.82×3	9.937
計		39.748

神出設計・北栄設計 共同企業体


工事名 昭和 年 月 日
教職員住宅建設工事
設計図

代表者
本社 千歳市富丘2丁目11-7 〒066 TEL (01232)代3-4879
支社 札幌市中央区南5条東2丁目5番地
株式会社 神出設計事務所
一級建築士事務所 登録(石)第1101号

管理建築士 神出学 一級建築士 第77562号
主任技師
設計
製図
番号 内 5号

内部仕上表

室名	床	巾木	壁	天井	仕舞	備考
階段室	防水モルタル金ゴテ	コンクリート打放し補修 H=100	コンクリート打放し補修 VP	コンクリート打放し仕上 EPリシン吹付		集合郵便受 (6戸用 鋼製 972×240×516) 幅木 (ステンレス製 SSD-080) ニスカップ (スラントニス W=35) 雪落金具 (アルミ製 L135×278) 階段滑り止 (ゲリストップ製 150φ×11) 手すり (アルミ(シルバーアルマイト処理) φ48×3 L=125(壁打用) 金具共 ステンレスヒラ(φ4アリアル) ヒラビス(ステンレス製)
玄関	防水モルタル金ゴテ	防水モルタル金ゴテ H=200(一部) H=120(SD)	⑦ダ アルコン吹付 (PS前2面のみ ⑦ダ石コウボード貼) ←下地と兼用	1,2階 コンクリート打放し仕上 一部階段部ALC6Oプレキャストボード ③ダ金属断熱複合吹付 ⑦ダ25 補修面打込 EPリシン吹付 3階 ⑦ダ石コウ吸音板	ラワン 36×38 85VV	
ホール	ソロ・ソフォード ⑦15 ウレタン3回塗	ラワン 85VV H=75	⑦ダ アルコン吹付	1,2階 コンクリート打放し仕上 EPリシン吹付 3階 ⑦ダ石コウ吸音板	ラワン 36×38 85VV	
廊下	ソロ・ソフォード ⑦15 ウレタン3回塗	ラワン 85VV H=75	⑦ダ 石コウ化粧ボード	⑦ダ 石コウ吸音板	ラワン 36×38 85VV	レジスター (150×200)＊プラスチックコード 巾木 100H
和室A	ワラタタミ ⑦60	松 68×24	⑦ダ 石コウ化粧ボード	⑦ダ 石コウ化粧ボード 目スキ	杉 36×38	レジスター (150×200)＊プラスチックコード
和室B	ワラタタミ ⑦60	松 68×24	⑦ダ 石コウ化粧ボード	⑦ダ 石コウ化粧ボード 目スキ	杉 36×38	レジスター 125φ(逆転防止型)＋アルミセルフォード
洋室	ソロ・ソフォード ⑦15 ウレタン3回塗	ラワン 85VV H=75	⑦ダ 石コウ化粧ボード	⑦ダ石コウ吸音板	ラワン 36×38 85VV	レジスター (150×200)＋プラスチックコード 2ヶ所
台所	1階 長尺シート張り ⑦18 2,3階 長尺シート張り (クッション下地)	ラワン 85VV H=75	⑦ダ フレキシブルボード 目地:ロックウール入 アクリルオリコ塗 (無地着色仮)	1,2階 コンクリート打放し補修 VP塗 3階 ⑦ダ フレキシブルボード (無地着色仮) 目スキ	ラワン 36×30 85VV	流し台 1500×550×800 (一体シンク) ※カクセルト付 ガス台 600×550×460 (バックガード付) 食戸棚 1050×371×500 450×371×500 吊戸棚 600×358×400
ユーティリティー	長尺シート張り ⑦18 (クッション下地共下地組)	ラワン 85VV H=75	⑦ダ フレキシブルボード 目地:ロックウール入 アクリルオリコ塗 (無地着色仮)	1,2階 コンクリート打放し補修 VP塗 3階 ⑦ダ フレキシブルボード 目スキ (無地着色仮)	ラワン 36×30 85VV	ステンレス製 カウンター(シングル) 1ヶ所 吊戸棚 458×371×500
浴室	ユニットバス (外寸法 1690×1260×2215)					壁下 ウレタン発泡吹付 ⑦18 mm 浴槽ローツ金 フック(ステンレス)ロウ3ヶ所付 鏡 ミラ (700×840) シャワー用水栓金具 (混合栓見) 15A
洗面	長尺シート張り ⑦18 (クッション下地共下地組)	ラワン 85VV H=75	⑦ダ フレキシブルボード 目地:ロックウール入 アクリルオリコ塗 (無地着色仮)	⑦ダ 石コウ吸音板	コウスラーワ 45号	
押入	⑦6 織ジュート	杉 9型	⑦ダ石コウボード	⑦ダ 石コウボード	杉 36×38	
物入	防水モルタル金ゴテ	ラワン 85VV H=75	⑦55 ラワンベニヤ 表面コンクリート面打放し補修	⑦ダ 石コウボード	杉 36×30	下足箱 415×408×960 灯油配管用スリーブ(ポリエチレン管 20A)
ベントハウス	防水モルタル ⑦30	防水モルタル ⑦30	コンクリート打放し仕上 EPリシン吹付	コンクリート打放し仕上 EPリシン吹付		注意板 (アクリル製 300×200 書スキ共) クランプ (ステンレス製 SUS304) 480×1288 0.8 レジスター (150×200)＋プラスチックコード 2ヶ所
PS	コンクリート打放し		アスタクル ⑦50 ノンアスベスト押え	コンクリート打放し		

※ 内部 EPリシンのみ 塗り 3回 ALスキ共。


外部仕上表

基礎	壁	屋根	屋上笠木	外部窓	バルコニー	バルコニー壁面	バルコニー笠木
外断熱ベタ ⑦875 (底版部) コンクリート打放し補修 右丸打防塵塗膜 ｸﾘｱ塗	外断熱モルタル ⑦875 躯体部 コンクリート打放し仕上 ポルトハウス 金属断熱複合パネル DWシート貼 ⑦30 ｳﾚﾀﾝﾌｫｰﾑ(第2種) 右丸打防塵ｸﾘｱ塗	DWシート貼 ⑦13	DWシート貼 ⑦13	アルミサッシ 引き違いタイプ	床 押えモルタル ⑦60 金ゴテ DWシート貼 ⑦13 下地とする 立ち上がり 大型ルンバ壁 2面 合成打放し風防コンクリート造 ※ 合成打放補修コンクリート。	手すり アルミ製 笠木 アルミ製 石張りとする ⑦18 VP 上端納まり共	DWシート貼 ⑦13 大型ルンバ壁 2面下地 合成打放し風防コンクリート造


※ 外断熱ベタ底版部 押え...
...ﾘｰﾄ仕様 (建築工事共

凡例	
床下ピット	1階床 コンクリート ゴテ押え 2,3階床 モルタル下地 ウレタン防塵防水 ⑦30とする
レジスター	プラスチック製とする (コード共)
石コウ吸音板 ⑦ダ	※ハッチ 種類とする。


神出設計・北栄設計 共同企業体	図名 内部・外部仕上表	縮尺	工事名 教職員住宅建設工事	昭和 年 月 日 設計図	代表者	本社 千葉市富丘2丁目11-7 〒066 TEL (01232)代3 4879 支社 札幌市中央区南5条東2丁目5番地 株式会社 神出設計事務所 一級建築士事務所 登録(石)第1101号	管理建築士 神出 学 一級建築士 第77562号	主任技師	設計	製図	番号 内 6 号

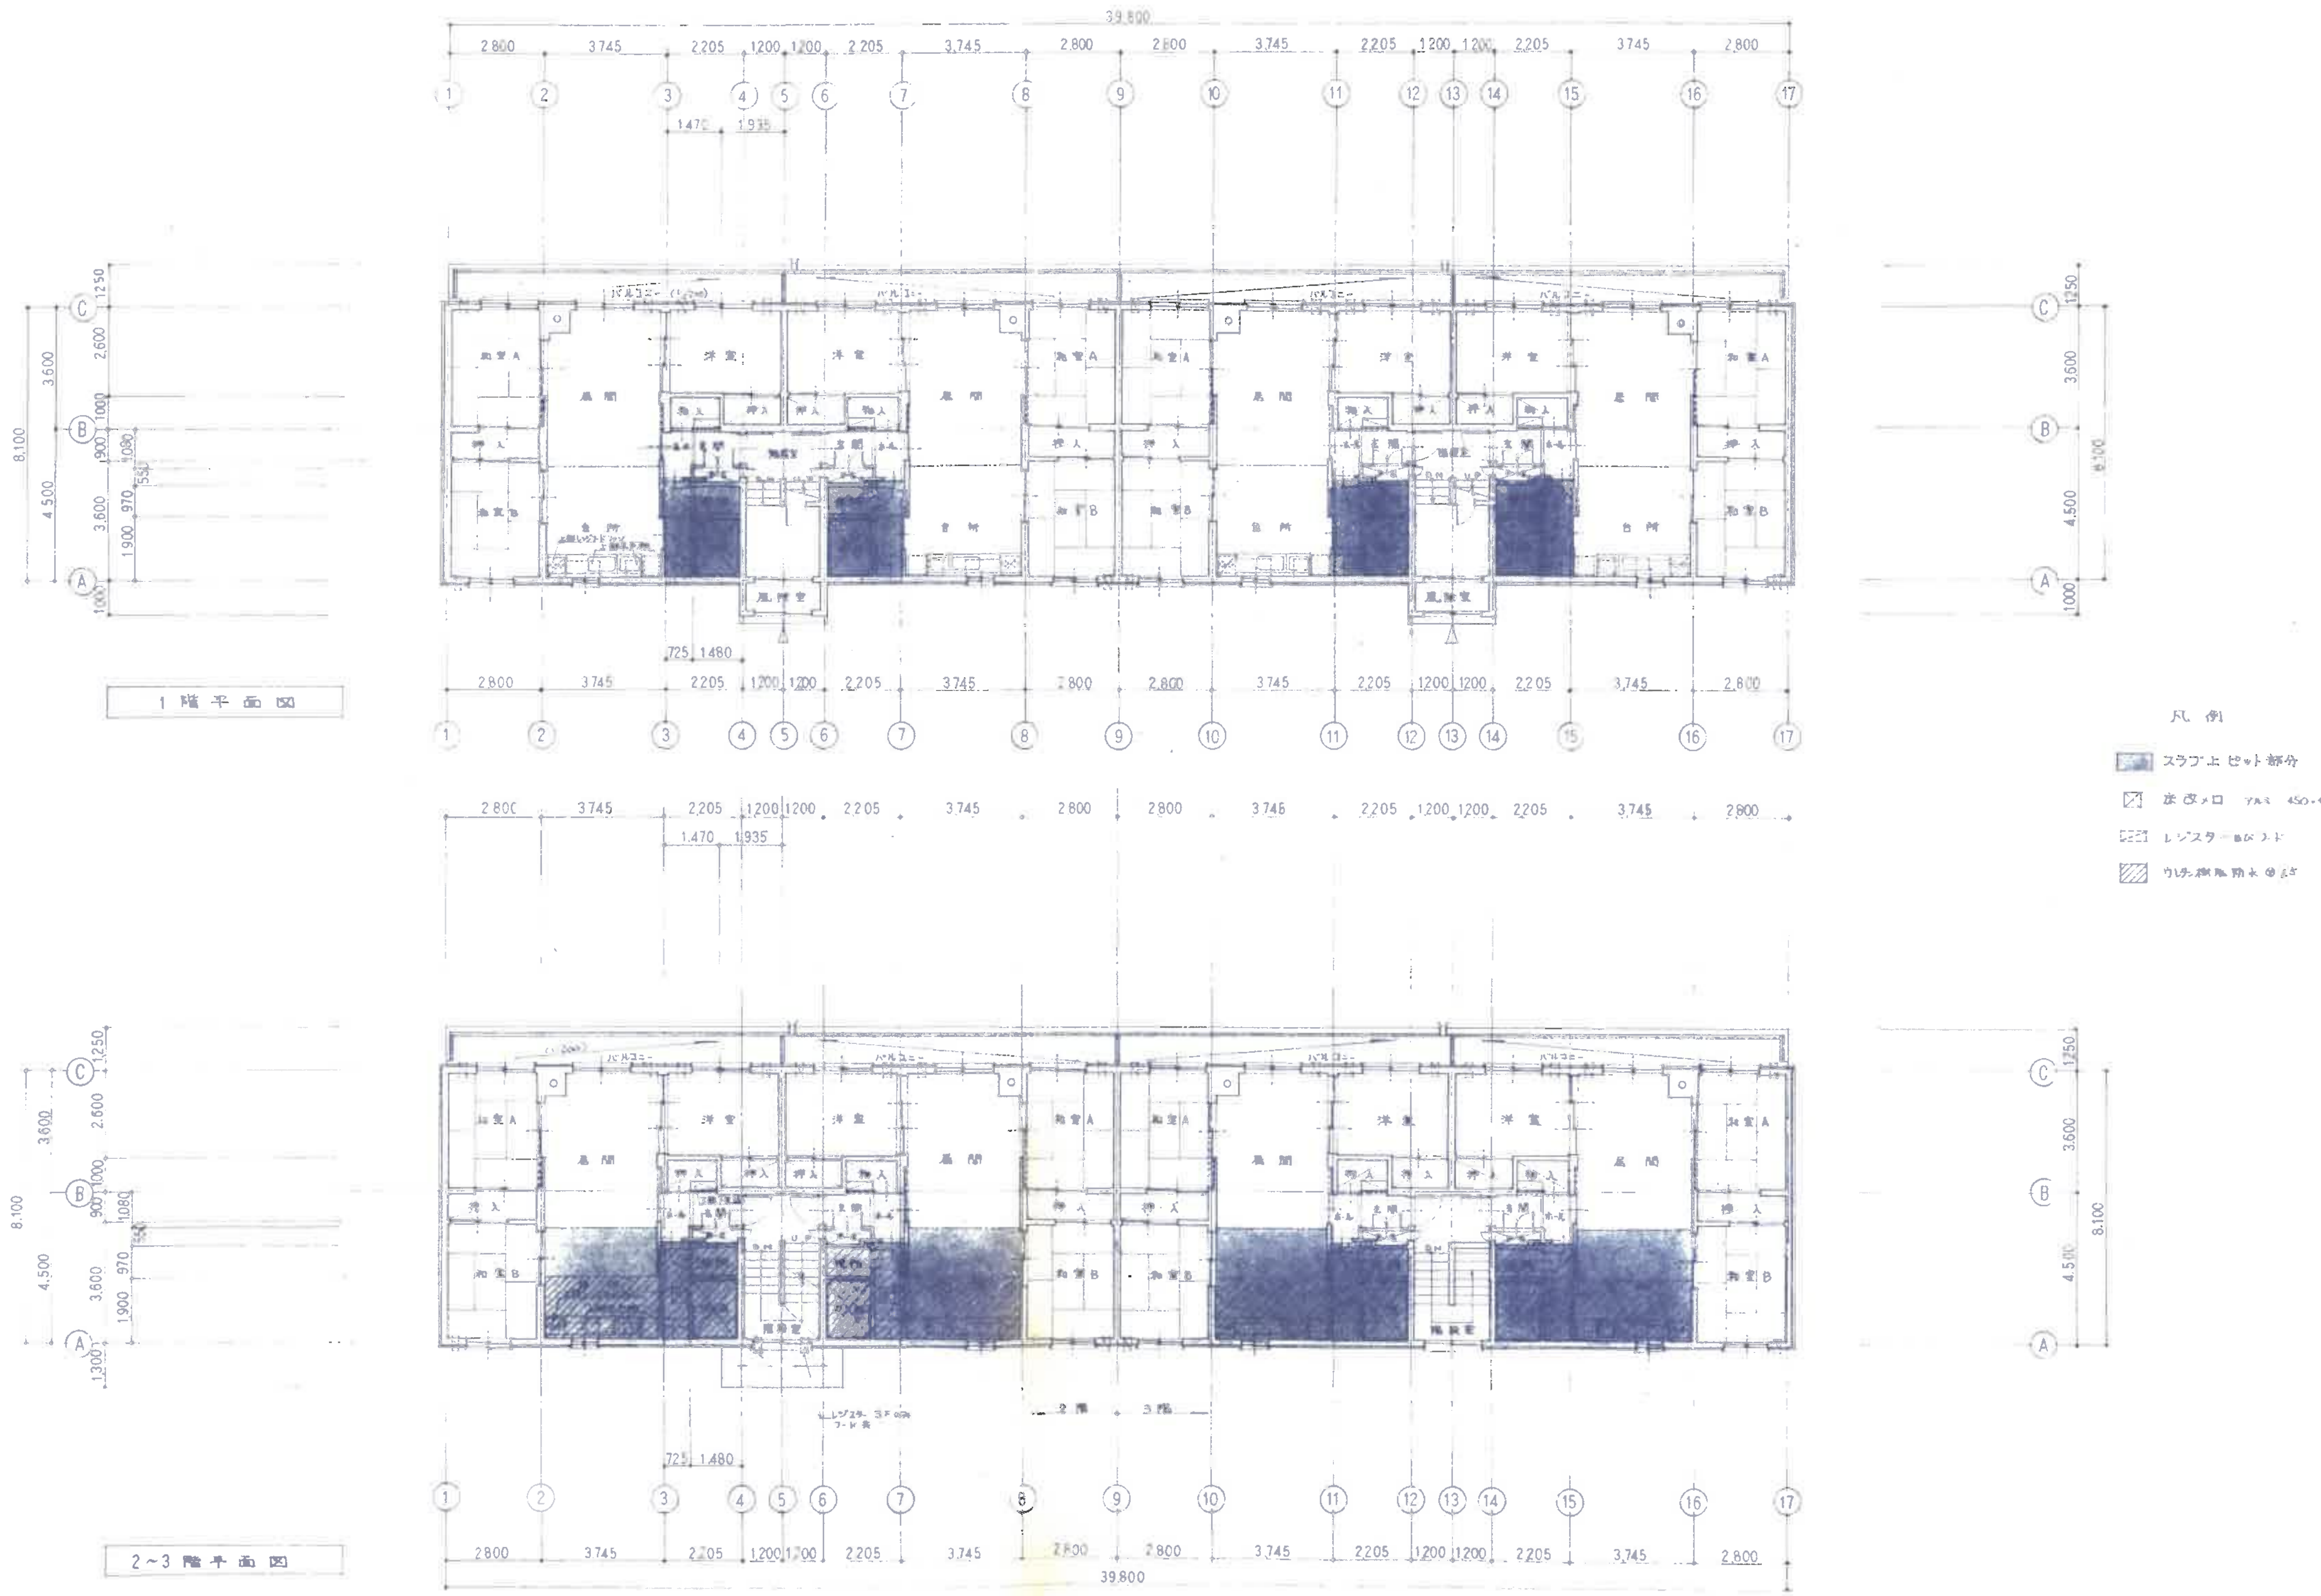

図名 各階平面図	縮尺 1:100	工事名 教職員住宅建設工事 設計図	昭和 年 月 日	
代表者	一級建築士事務所 登録(石)第 号 株式会社 神出設計事務所 代表取締役 神出 学 本社 千歳市富丘2丁目11-7 〒066 TEL (0123)代23-4879	管理建築士 神出 学 一級建築士 第77562号	C.H	D.R
通し番号	記号	番号 内 7		

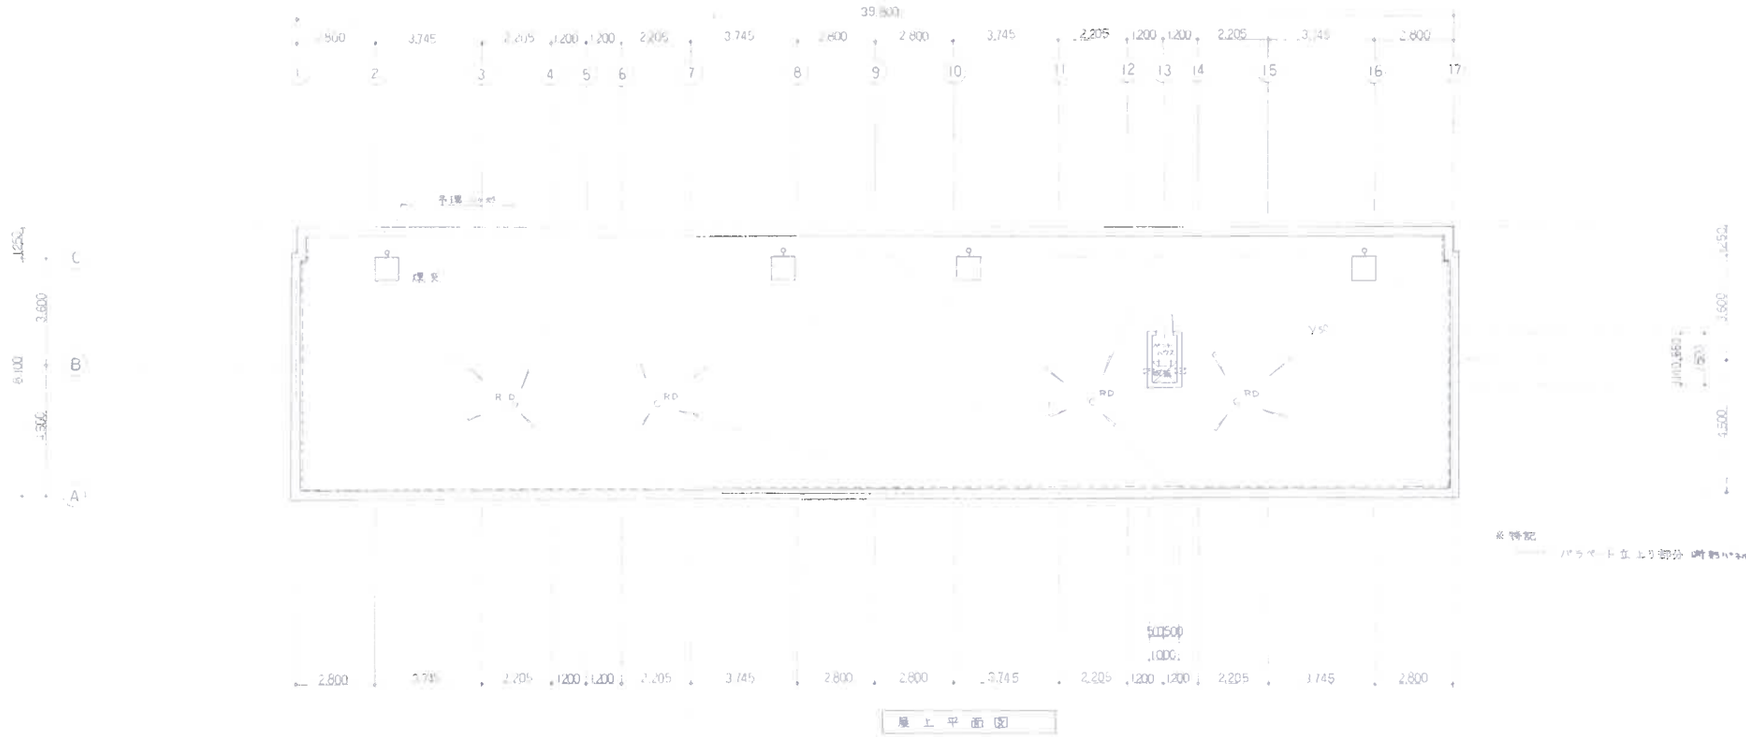

屋上平面図

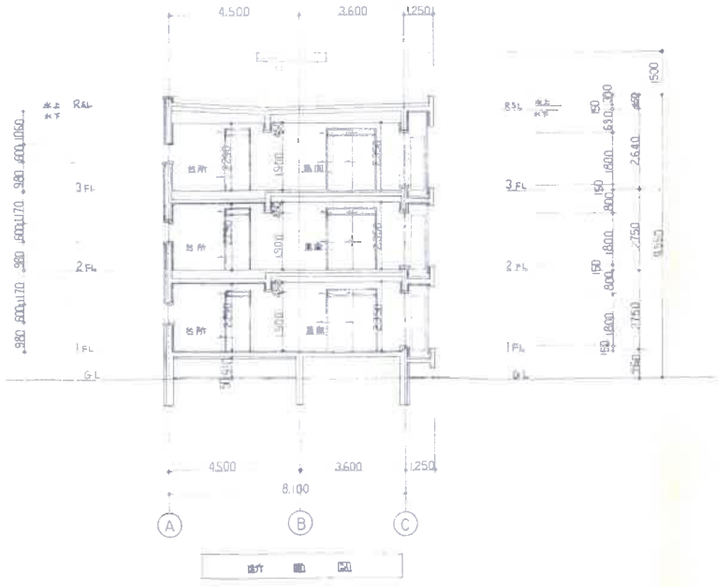


断面図


神出設計・北栄設計 共同企業体	図名	縮尺	工事名	昭和 年 月 日	代表者	管理建築士 神出 学	主任技師
	屋上平面図	1：100	牧場員住宅建設工事		本社 千歳市富丘2丁目11ノ1平066 TEL (01232)代3－4879 支社 札幌市中央区南5条東2丁目5番地	一級建築士	設計
	断面図	1：100	設計図		株式会社 神出設計事務所	第77562号	製図
					一級建築士事務所 登録(石)第110号		番号 内 8 号



南側立面図

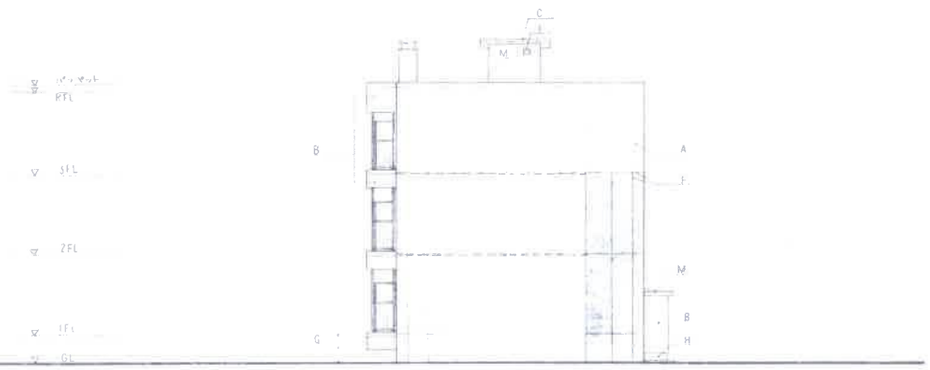

東側立面図

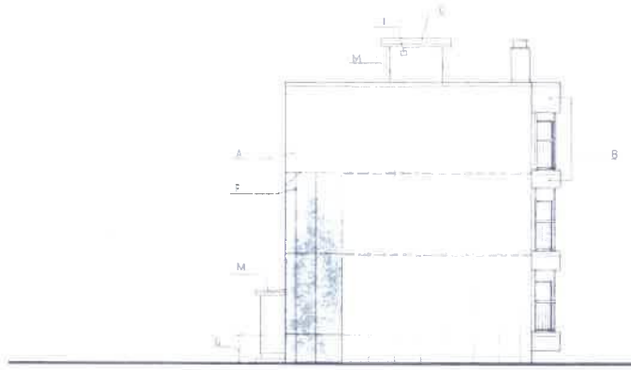

西側立面図




北側立面図

A	外断熱パネル 金鉄押縁屋根マスク張	J	目地 15×10（外断熱パネル部分）	K	風除板 アルミ 600×450	※サッシ廻り笠木部分，防水立上り，設備金物廻りの目地コーキングは 15×10とする。	断熱パネル 縦部分 パネル：混入石綿セメント板ノ12.5+合成樹脂発泡材ノ75 (基材ノ75 (基材ノ50	8° (勾配以上)
B	コンクリート打放し仕上金鉄押縁屋根マスク張	G	外断熱パネル 金鉄押縁屋根マスク張	L	庇止口 既成 8号		〃 開口部廻り 準不燃耐熱材 W=75 (準耐 t=50 号)	
C	CNヒート防水	H	ノンワリ目打放し補修	M	DN-15防水 ステンレス製		改修のされ方部分	
D	風除板 アルミ 450×800	I	換気用フード (150×100) プラスチック				スパンドレル廻 45×75	
E	ステンレス 地 (両面仕上)	J	換気用フード φ125 (ステンレス製)				〃 役目廻部 75×75	

神出設計・北栄設計 共同企業体

図名	縮尺	工事名	昭和 年 月 日	代表者	管理建築士	主任技師	設計	製図	番号
立面図	1:100	教職員住宅建設工事		株式会社 神出設計事務所	一級建築士 神出 学				
		設計図		本社 千葉市富丘2丁目11-7 〒066 TEL (01232)代3-4879 支社 札幌市中央区南5条東2丁目5番地 一級建築士事務所 登録(石)第1101号	第77562号				9

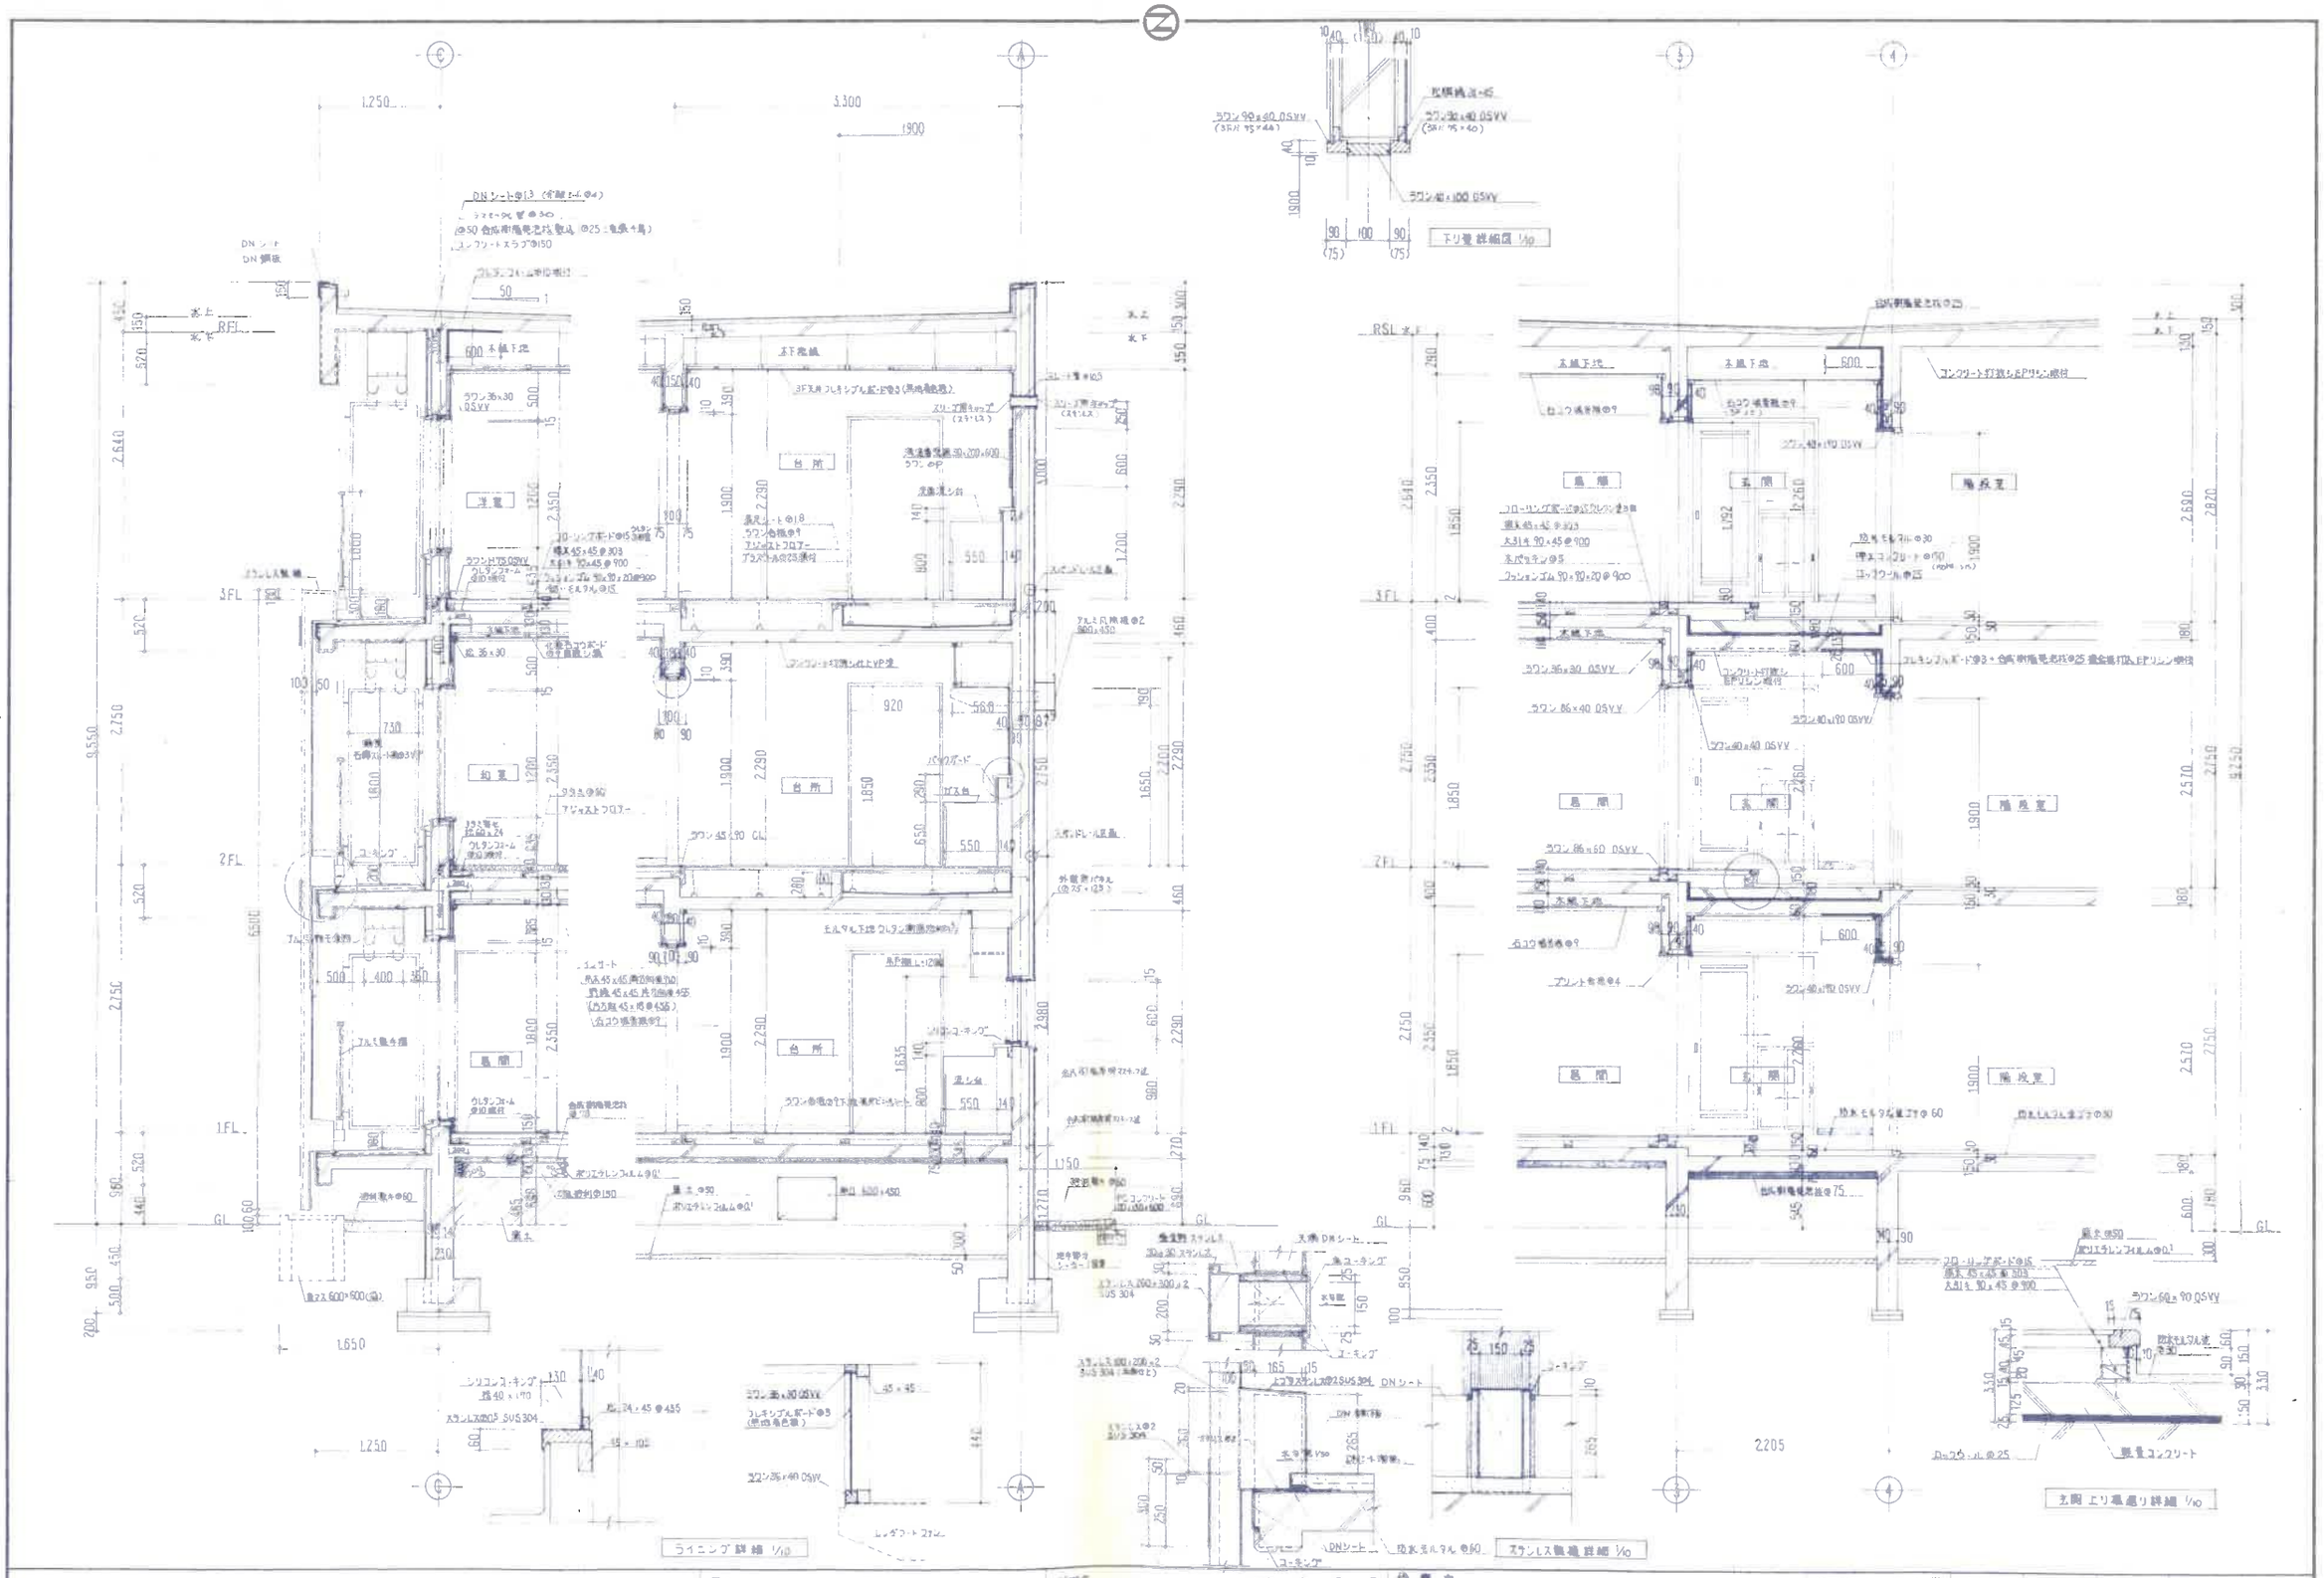

神出設計・北栄設計 共同企業体

図名	縮尺
矩計図	1:30 1:10


工事名　昭和　年　月　日

教職員住宅建設工事

設計図

代表者
本社　千歳市富丘2丁目11-7 〒066 TEL (01232)代3-4879
支社　札幌市中央区南5条東2丁目5番地
株式会社 神出設計事務所
一級建築士事務所　登録(5)第1101号


管理建築士	主任技師	設計	製図	番号
神出 学 一級建築士 第77562号				内 10 号

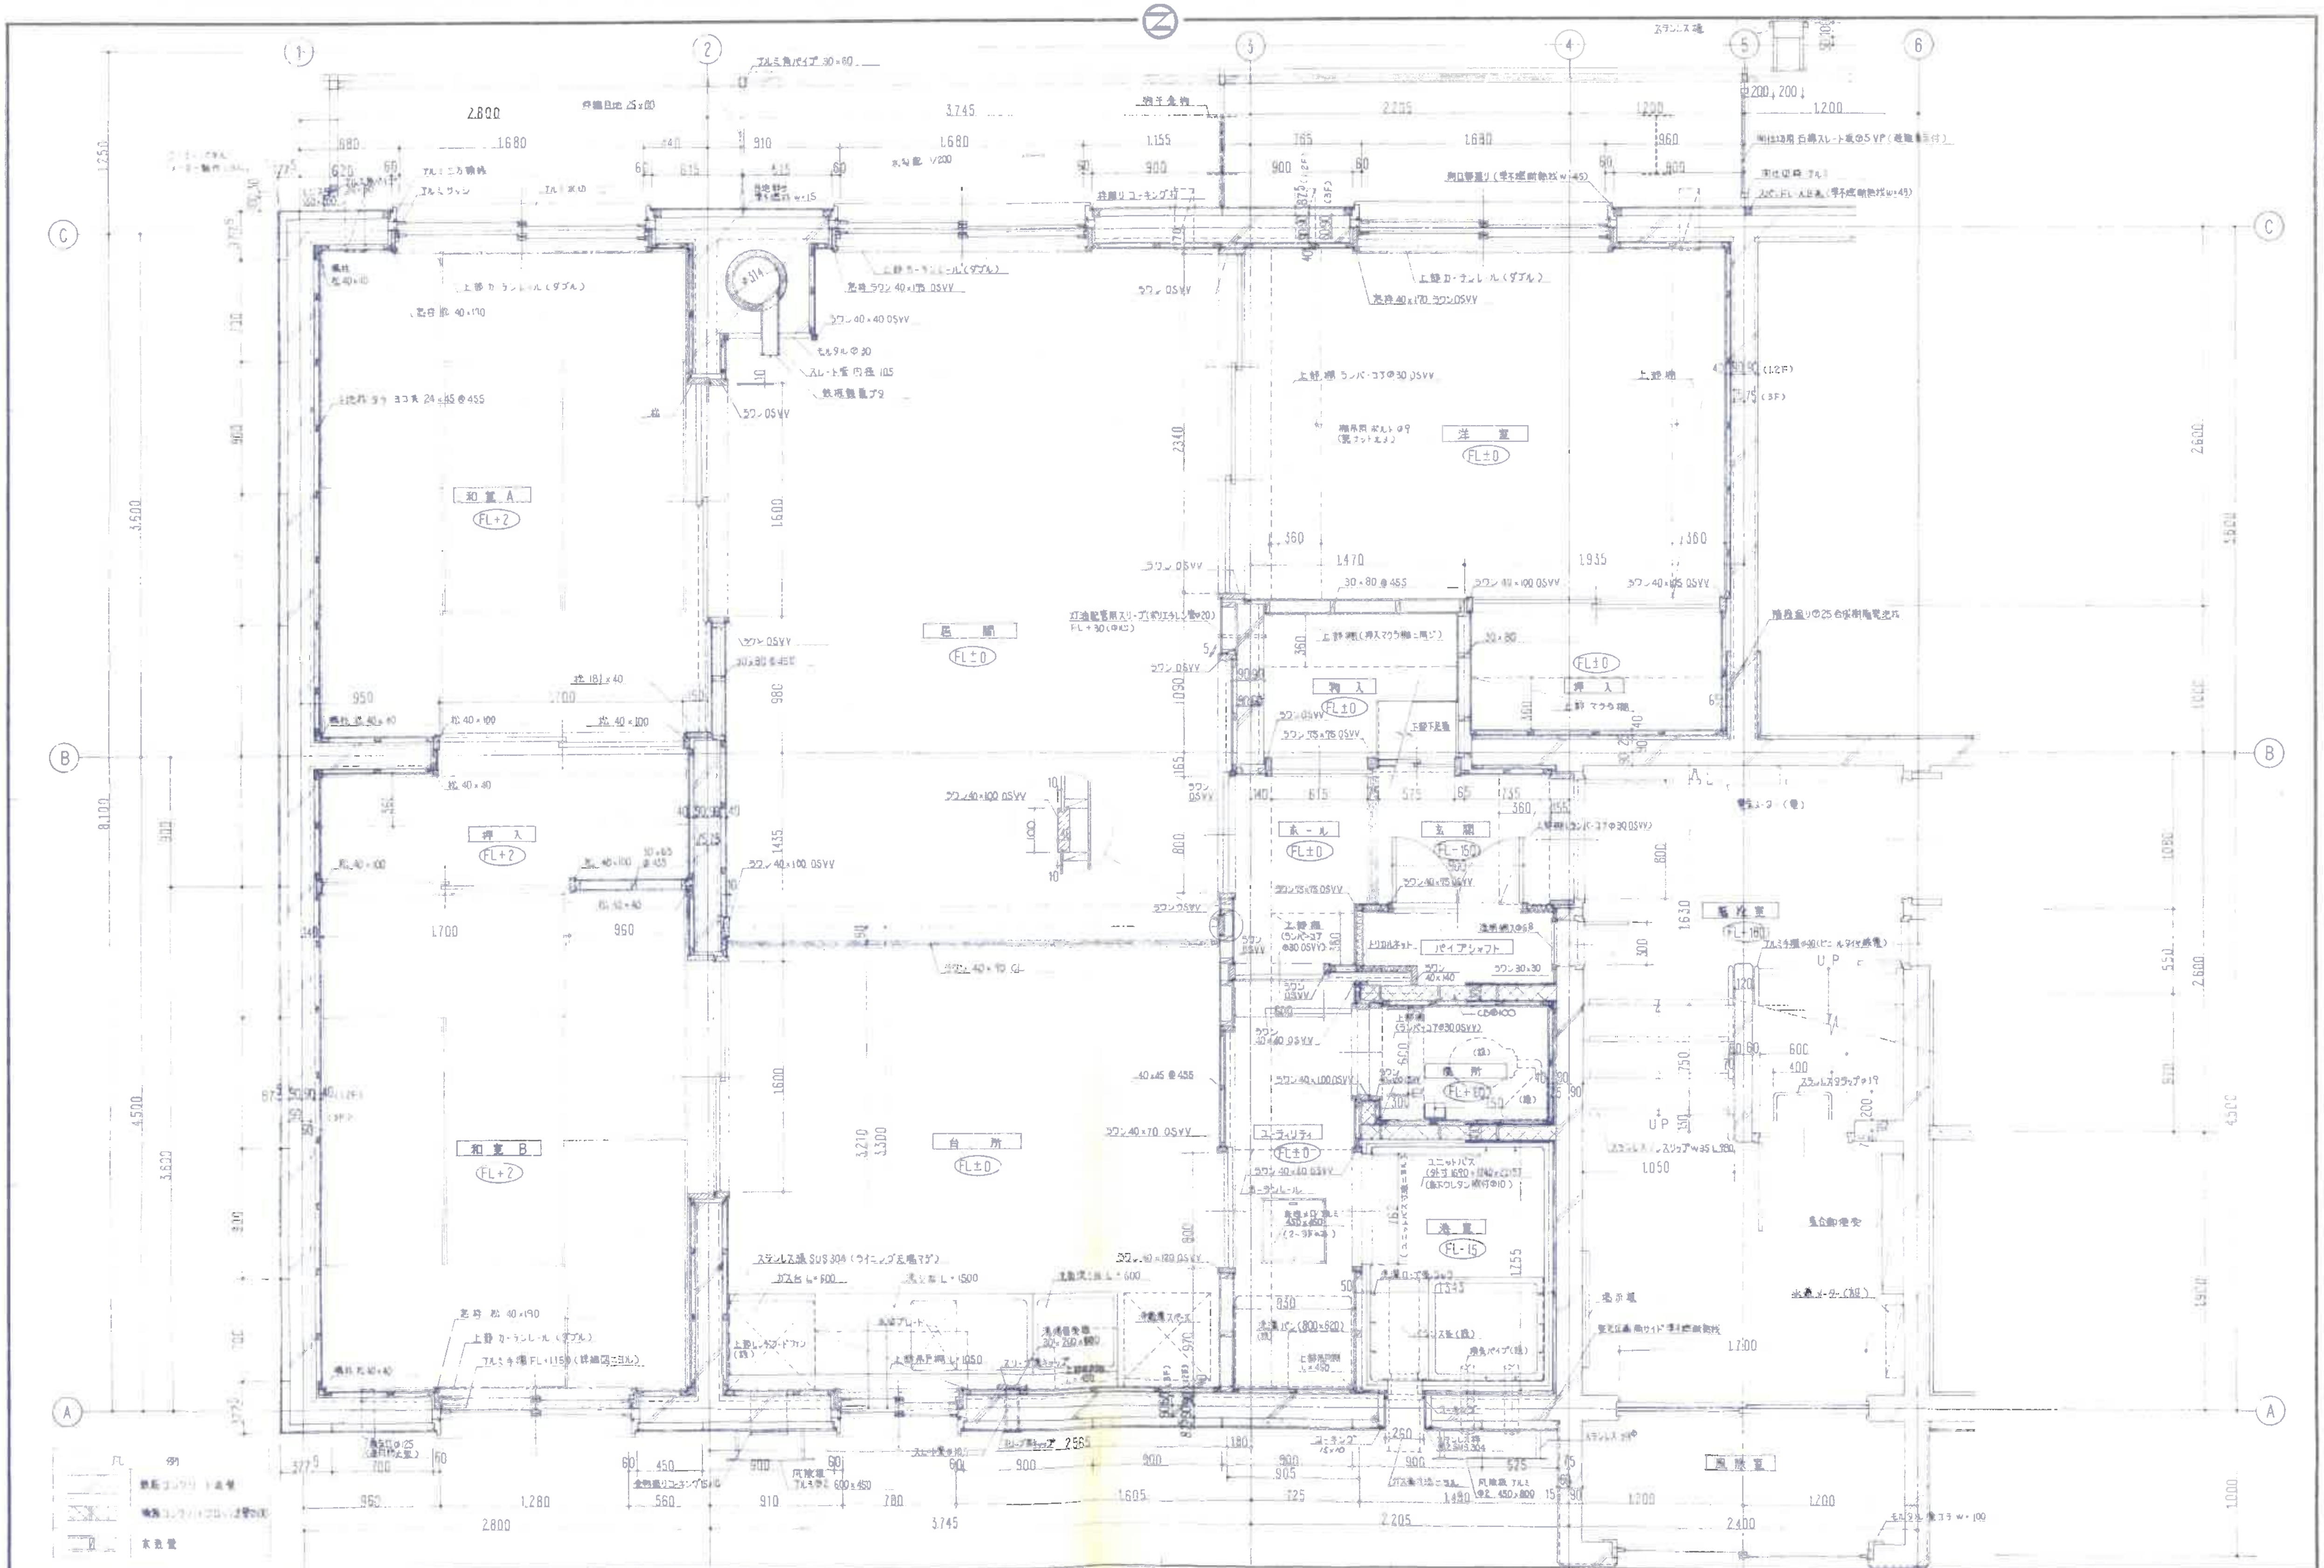

神出設計・北栄設計 共同企業体	図名 平面詳細図	縮尺 1：20
工事名 教職員住宅建設工事	昭和 年 月 日	設計図

代表者 株式会社 神出設計事務所
本社 千歳市富丘2丁目11-7 〒066 TEL (01232)代 3－4879
支社 札幌市中央区南5条東2丁目5番地
一級建築士事務所 登録（石）第1101号

管理建築士 神出 学 一級建築士 第77562号
主任技師 設計 製図 番号 11

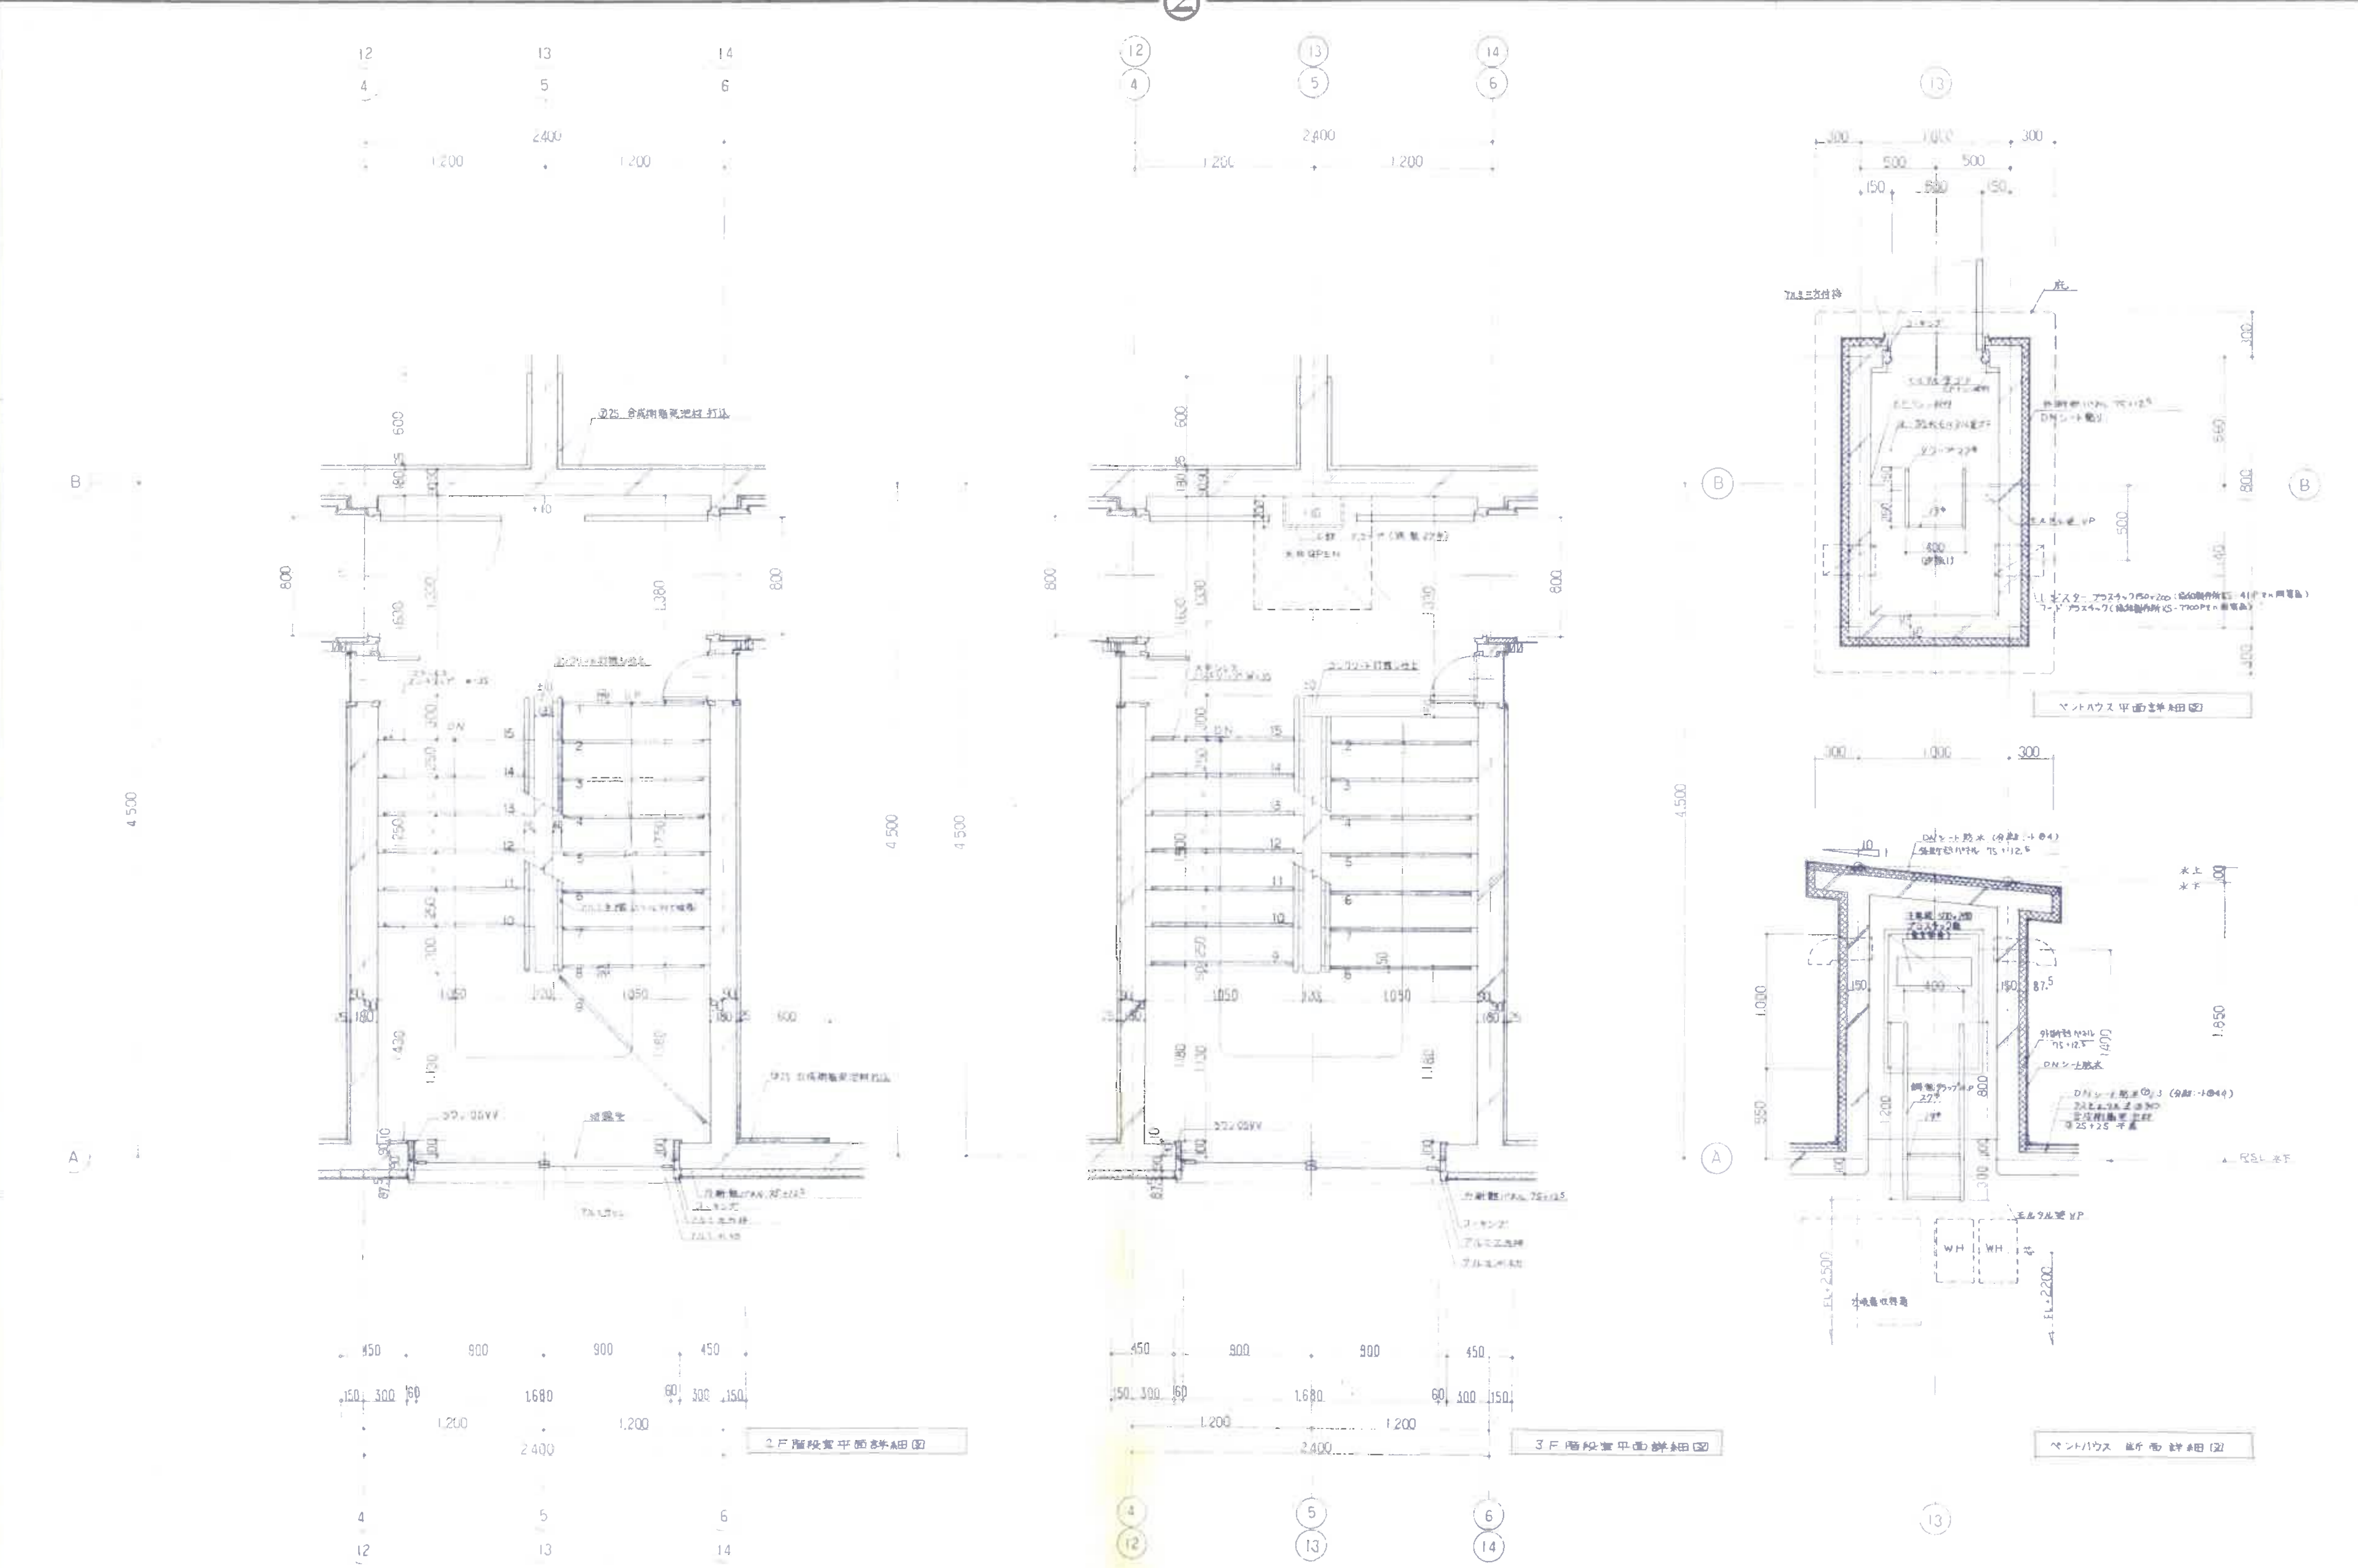


2 F 階段室平面詳細図

3 F 階段室平面詳細図


ペントハウス平面詳細図

ペントハウス断面詳細図

神出設計・北栄設計 共同企業体	図名 階段詳細図 縮尺 1:20	工事名 教職員住宅建設工事 設計図 昭和 年 月 日	代表者 本社 千歳市富丘2丁目11 7 〒066 TEL (01232)代3-4879 支社 札幌市中央区南5条東2丁目6番地 株式会社 神出設計事務所 一級建築士事務所 登録(石)第1101号	管理建築士 神出 学 一級建築士 第77562号 主任技師 設計 製図 番号 内 12 号

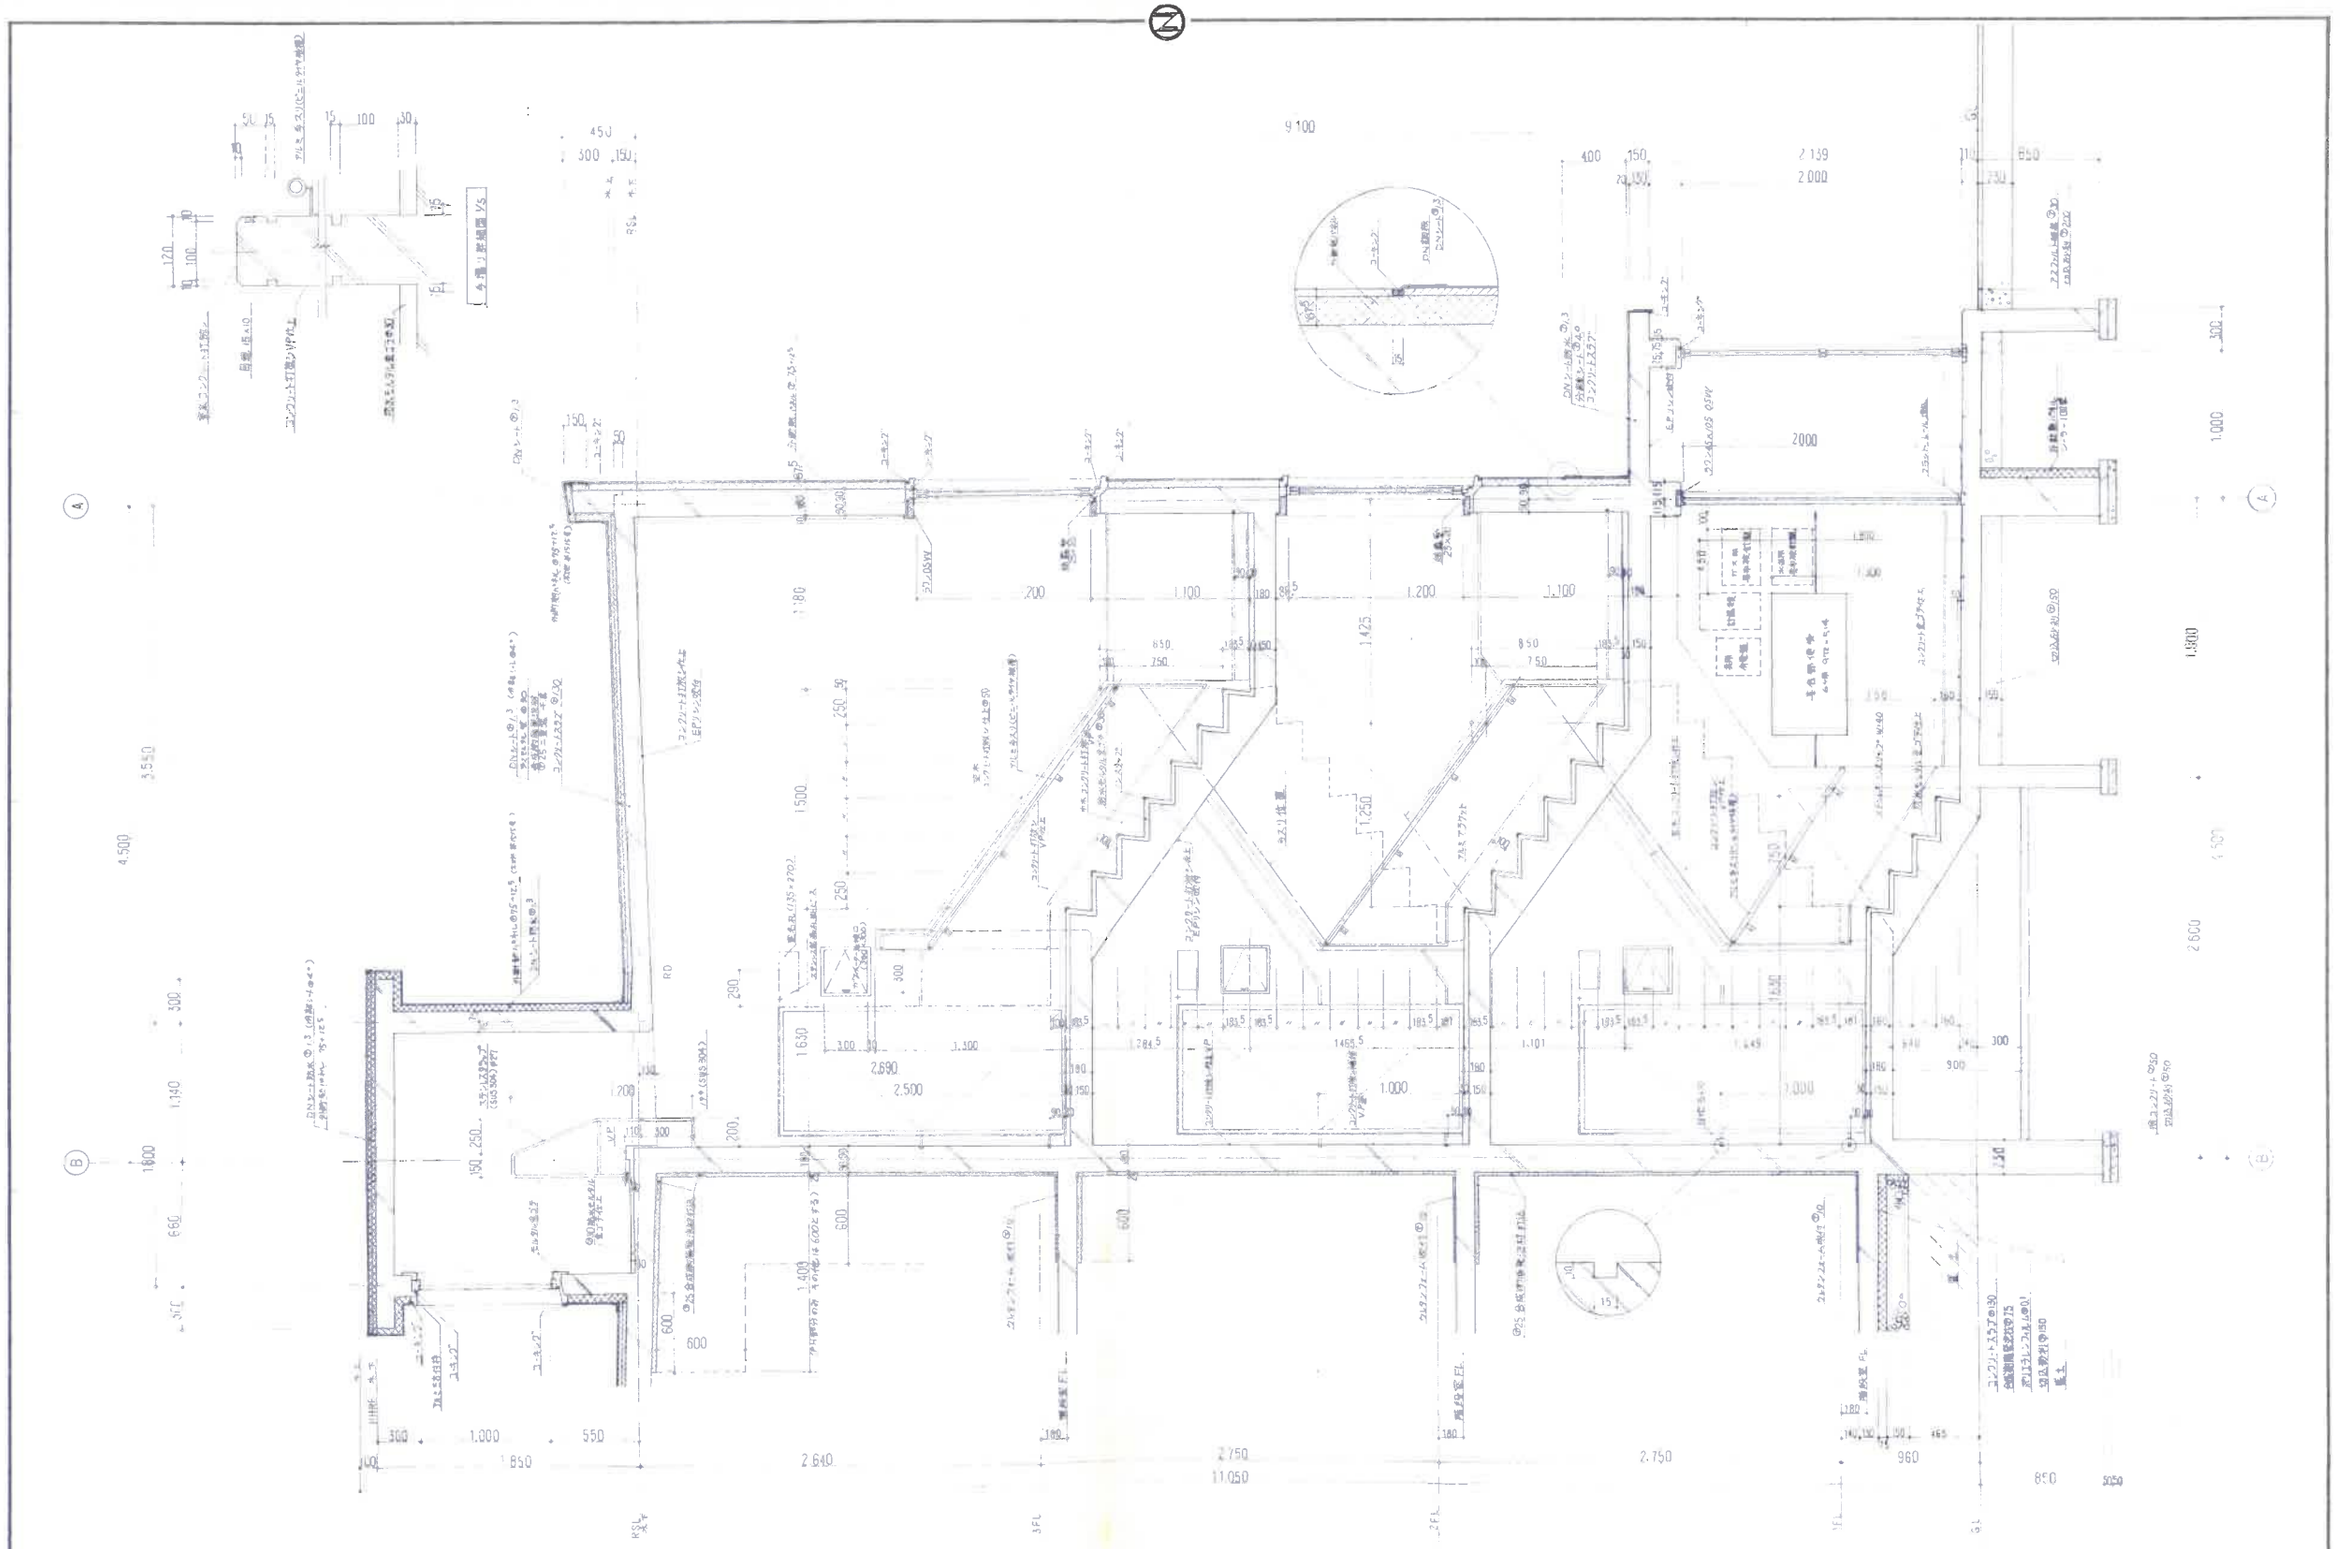

			設計図		本社 千歳市富丘2丁目11-7 TEL (01232)代3-4879 支社 札幌市中央区南5条東2丁目5番地	一級建築士 第77562号				内

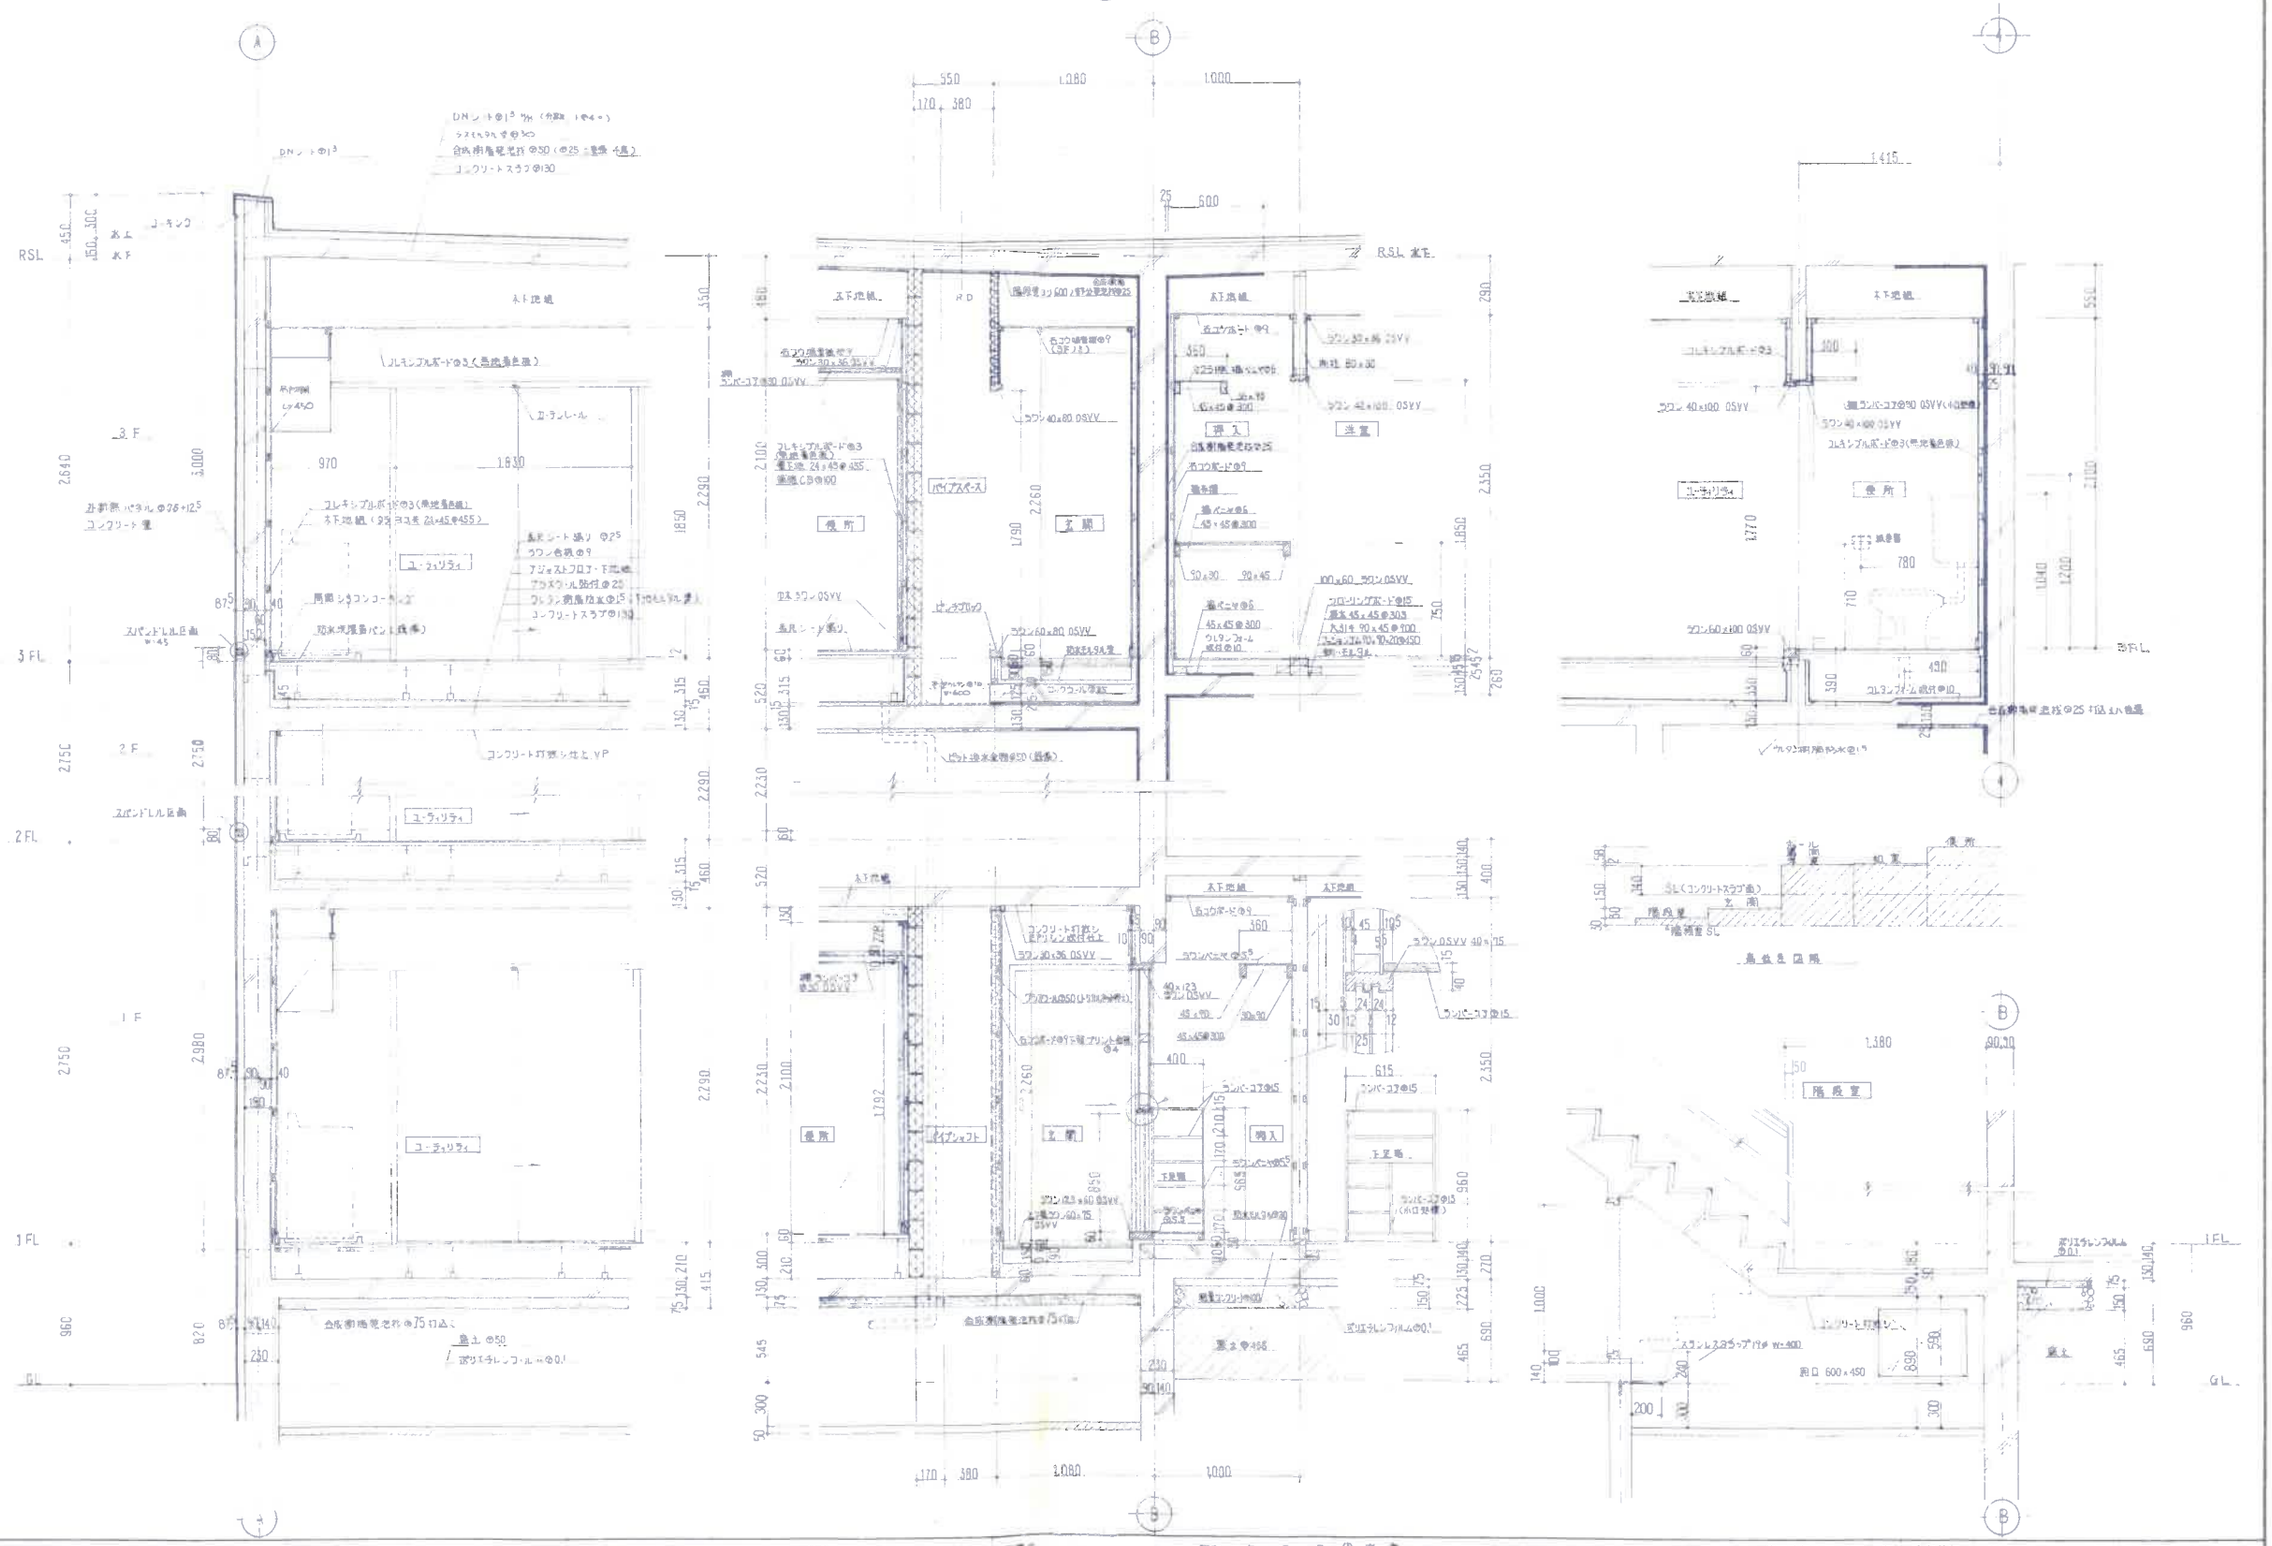

神出設計・北栄設計 共同企業体

図名 詳細図(1)

縮尺 1:20 / 1:5

工事名 [illegible] 教職員住宅建設工事

昭和 年 月 日

設計図

代表者

本社 千歳市富丘2丁目11-7 TEL (0123)代表 4879
支社 札幌市中央区南5条東2丁目5番地

株式会社 神出設計事務所


一級建築士事務所 登録(石)第110号

管理建築士 神出 学
一級建築士
第77562号


主任技師


設計製図番号 14

内 A B C

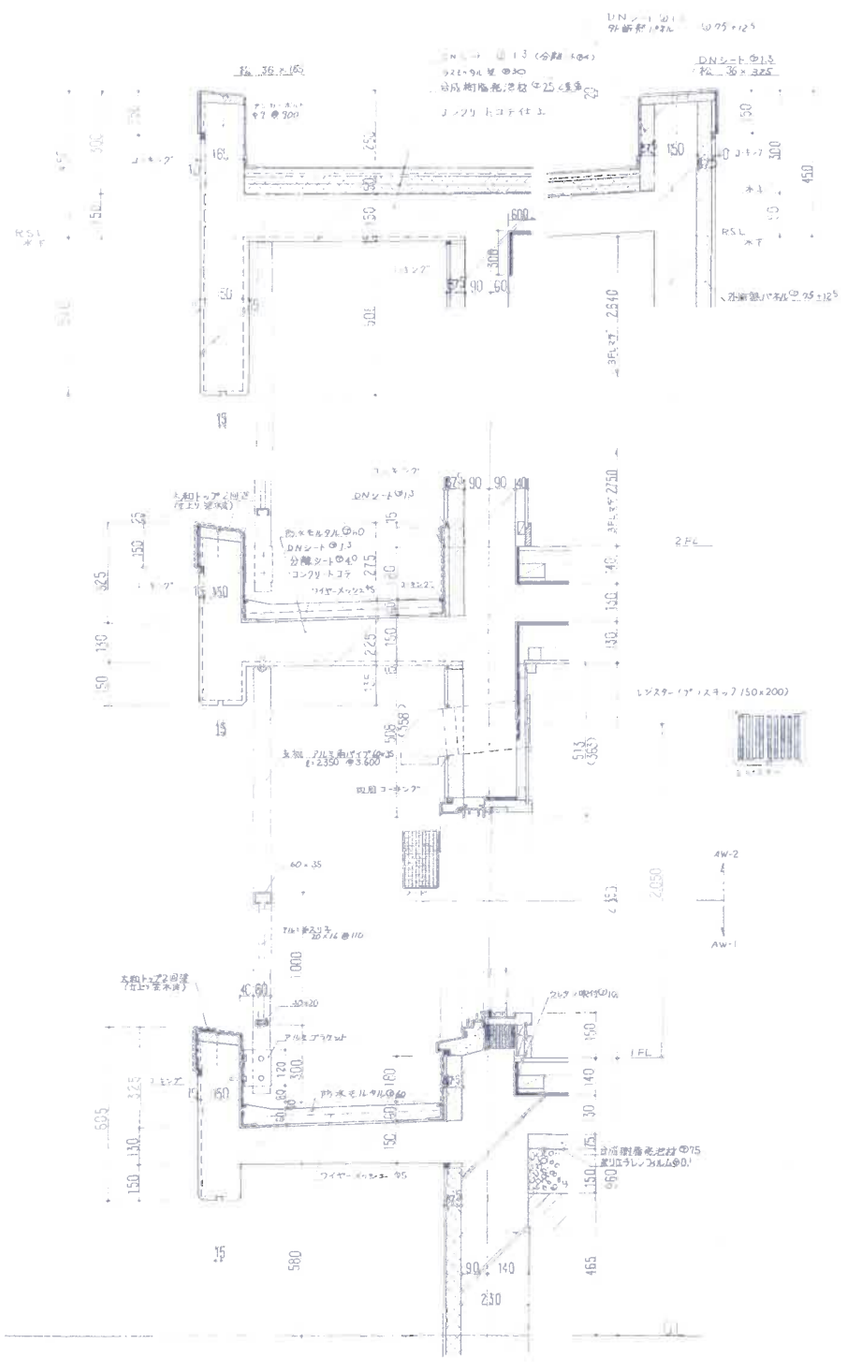


バルコニー・パラペット 詳細図 S=1:10

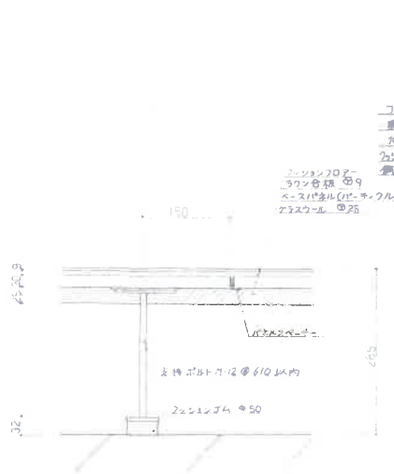


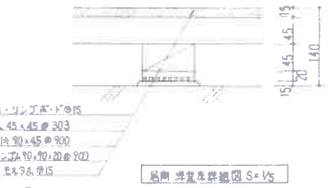



居間 床置き詳細図 S=1/5

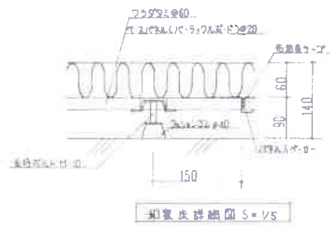

和室 床詳細図 S=1/5

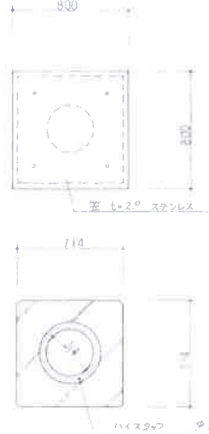

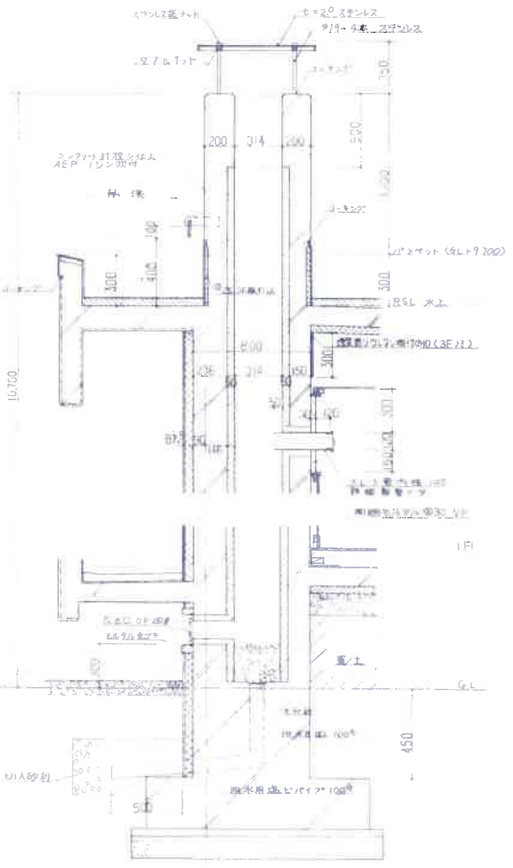


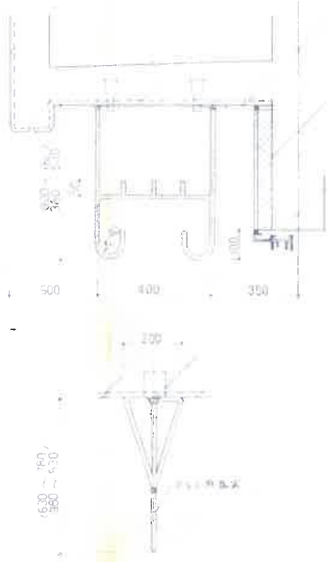

煙突詳細図 S=1:20


神出設計・北栄設計 共同企業体	図名	縮尺	工事名	昭和 年 月 日	代表者	本社 千歳市富丘2丁目11-7 〒066 TEL (01232)代3-4879 支社 札幌市中央区南5条東2丁目5番地 株式会社 神出設計事務所 一級建築士事務所 登録(石)第1101号	管理建築士 神出 学	主任技師	設計	部図	番号
	詳細図(2)	1:5 1:10 1:20		設計図			一級建築士 第77562号				内 15 号

AW 1 廻り詳細図　S = 1/5

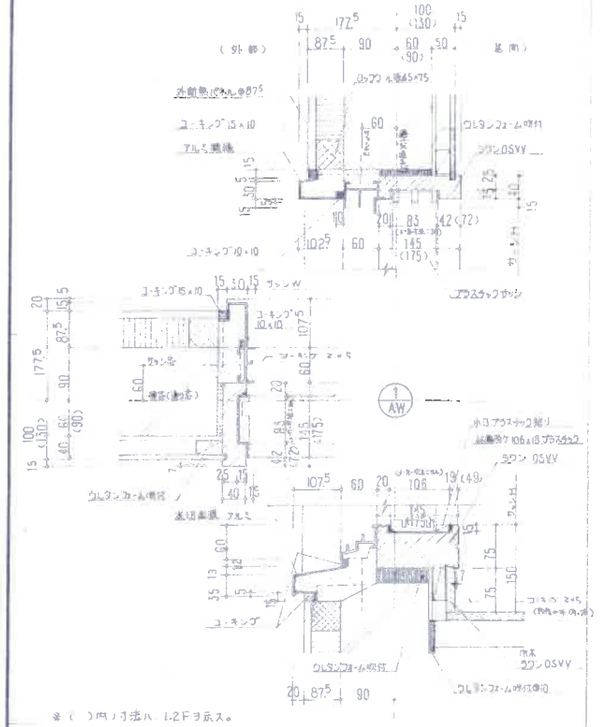


※（ ）内ノ寸法ハ、1.2Fヲ示ス。

AW 2 廻り詳細図　S = 1/5

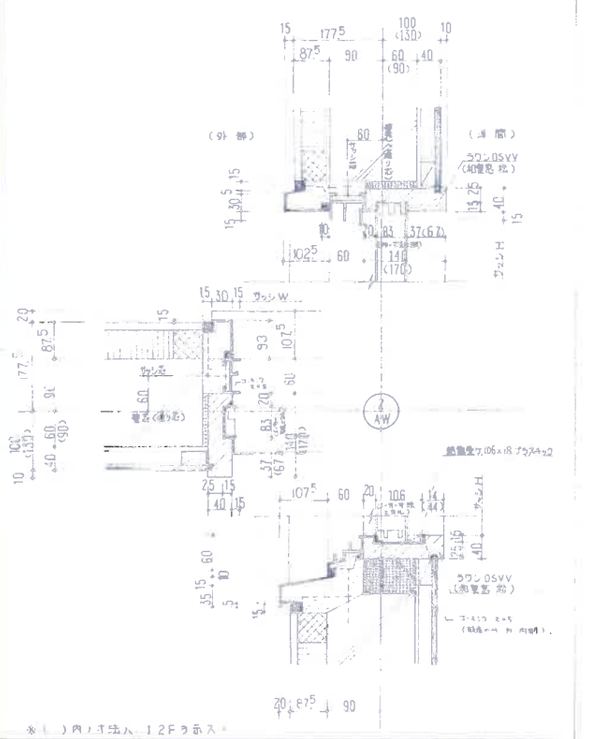


※（ ）内ノ寸法ハ、12Fヲ示ス。


AW 5（階段室窓）廻り詳細図　S = 1/5

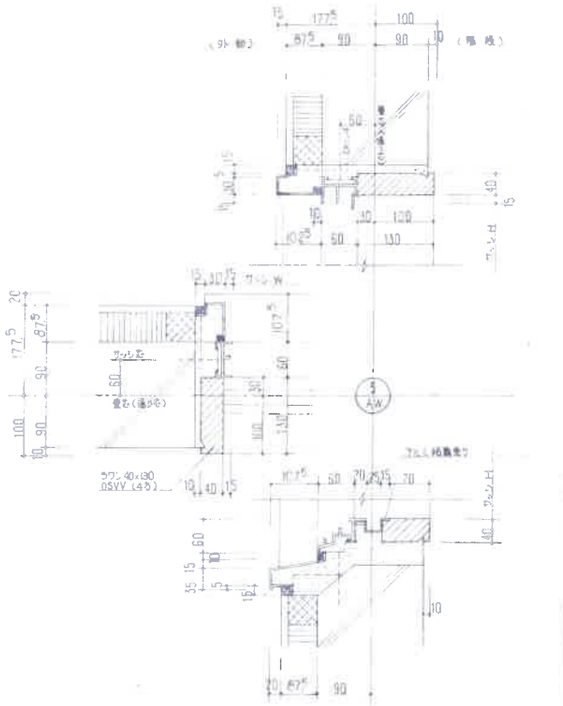

SD 1 廻り詳細図　S = 1/5

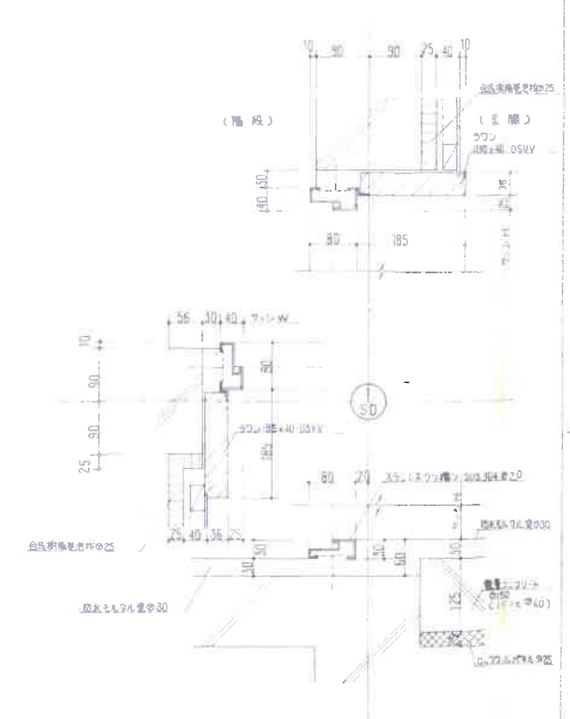


WD 2 廻り詳細図　S = 1/5

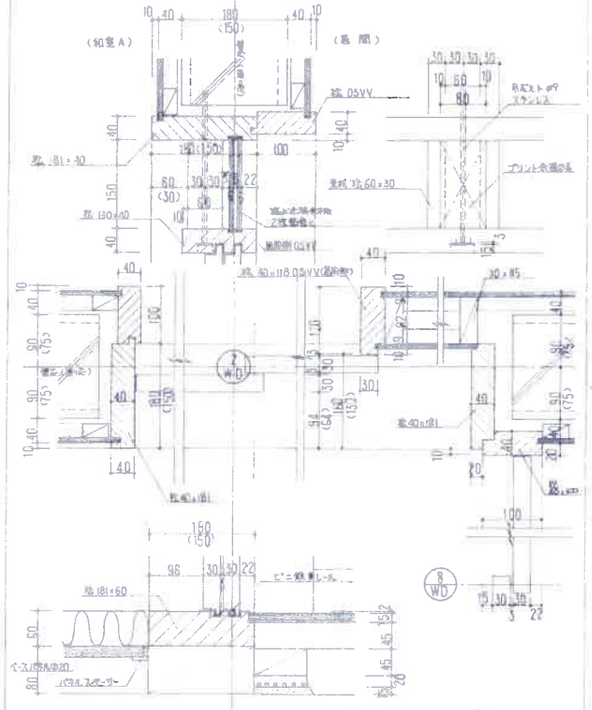


※（ ）内ノ寸法ハ、3Fヲ示ス。

WD 4 廻り詳細図　S = 1/5

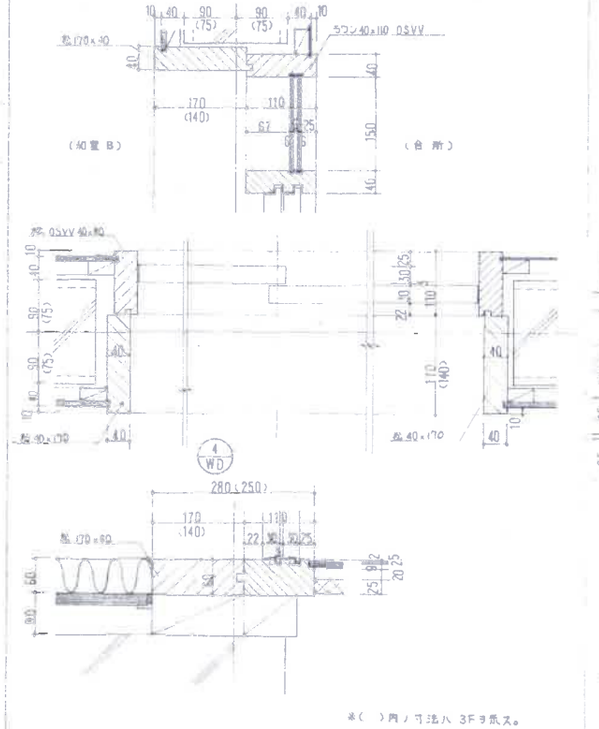


※（ ）内ノ寸法ハ、3Fヲ示ス。

WD 1 廻り詳細図　S = 1/5

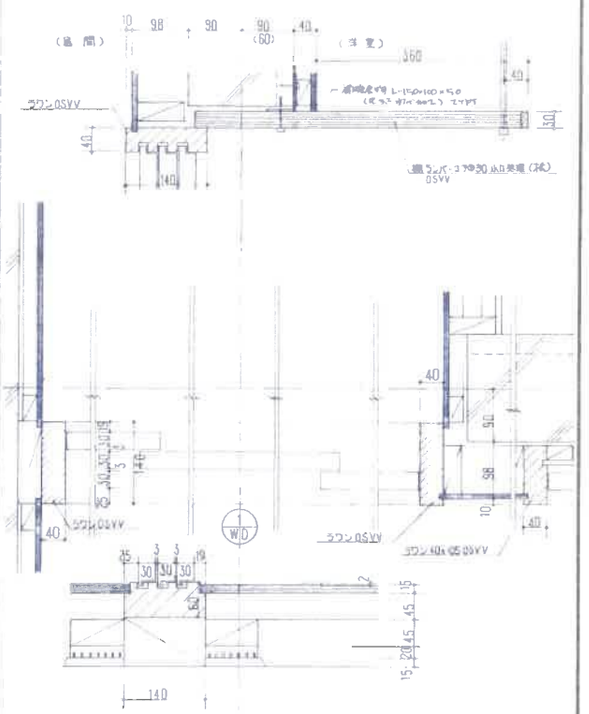

※（ ）内ノ寸法ハ、3Fヲ示ス。

WD 3 廻り詳細図　S = 1/5

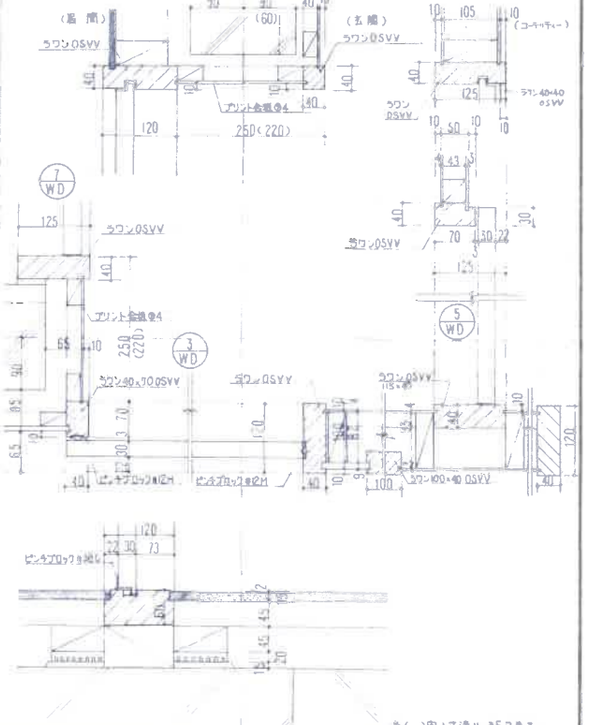


※（ ）内ノ寸法ハ、3Fヲ示ス。

神田設計・北栄設計　共同企業体


図名	詳細図（3）	縮尺	1：5
工事名	教職員住宅建設工事	昭和　年　月　日	
設計図			

代表者
本社　千歳市富丘2丁目11-7　〒066　TEL（01232）代3-4879
支社　札幌市中央区南5条東2丁目5番地
株式会社 神出設計事務所
一級建築士事務所　登録（石）第1101号


管理建築士	神出 学	主任技師	設計	製図	番号
一級建築士					内
第77562号					16 号

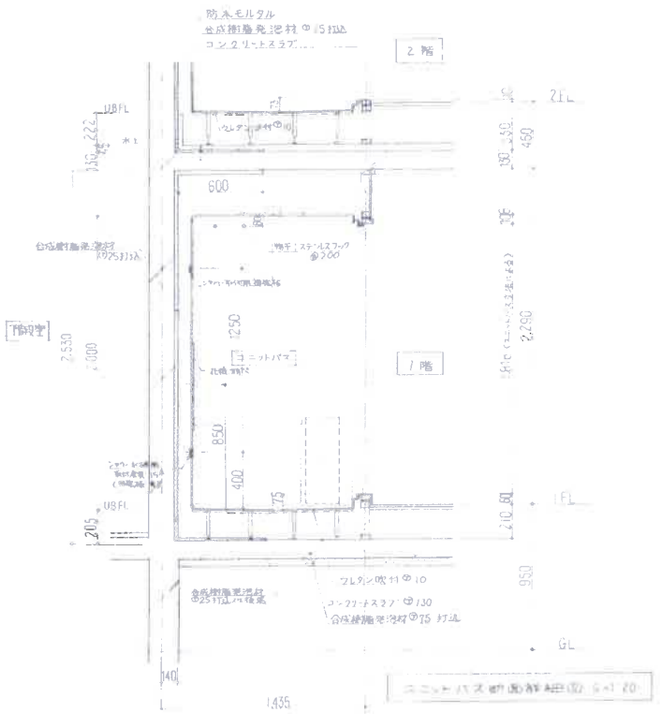


ユニットバス廻り詳細図 S=1:20

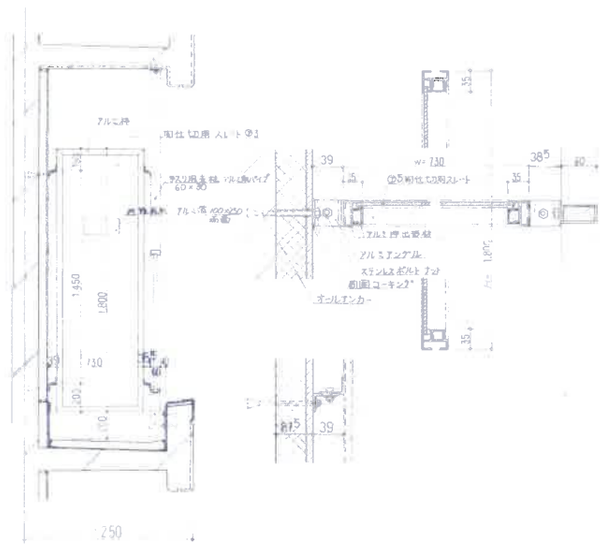


パントリー棚板詳細図 S=1:20,1:5

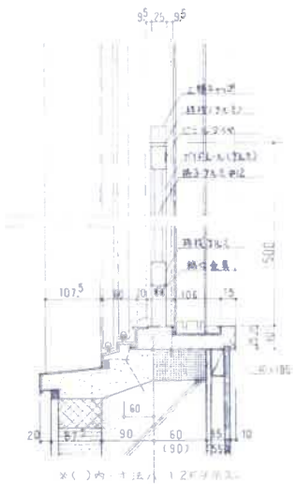


※( )内寸法は120奥行き

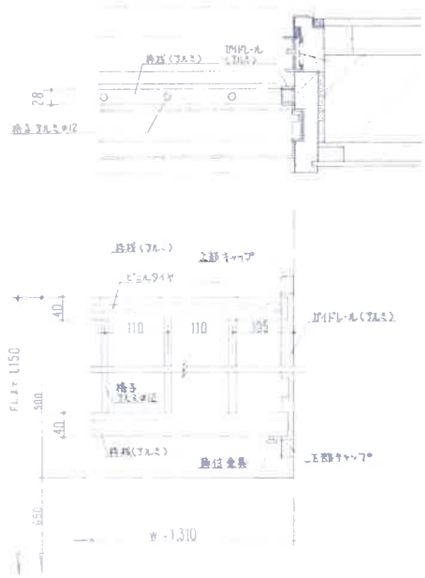


和室出窓廻手すり詳細図 S=1:5

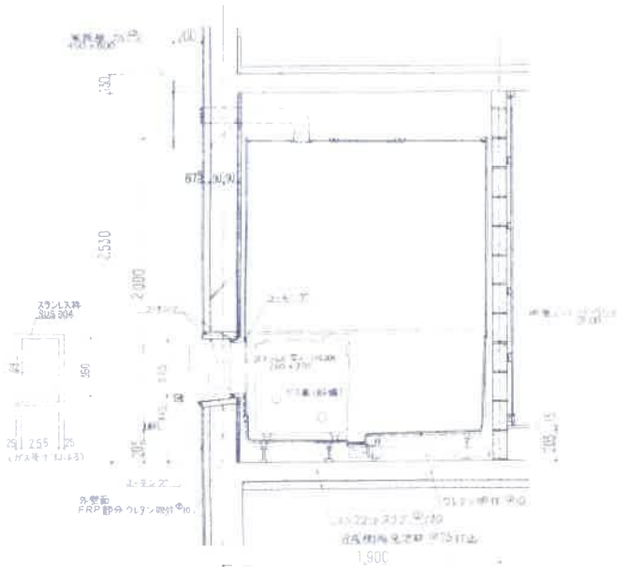


ユニットバス廻り詳細図 S=1:20

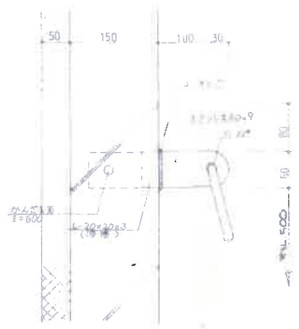

吊戸詳細図 S=1:5

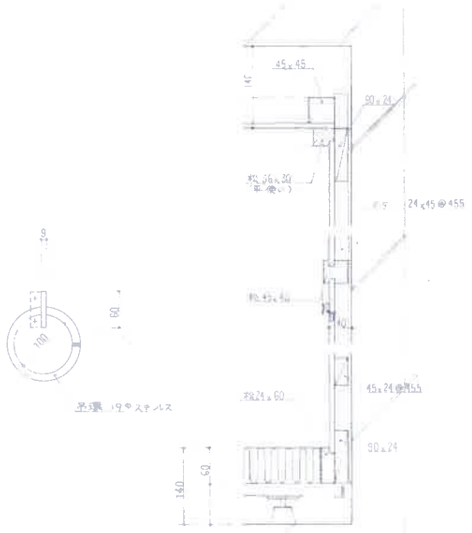

和室 S=1:5

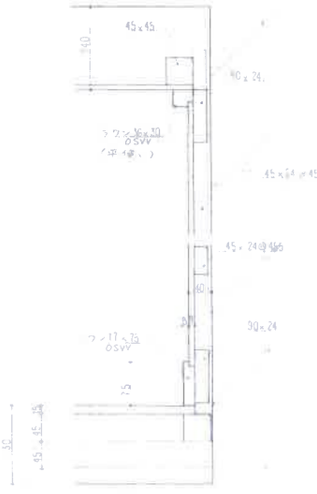

床間 S=1:5

神出設計・北栄設計 共同企業体

図名 詳細図(4) 縮尺 1:5 1:20


工事名 教職員住宅建設工事

昭和 年 月 日 設計図


代表者

本社 千歳市富丘2丁目11-7 〒066 TEL (0123)代3-4879
支社 札幌市中央区南5条東2丁目5番地
株式会社 神出設計事務所
一級建築士事務所 登録(石)第1101号


管理建築士 神出学 一級建築士 第77562号 主任技師 設計 製図 番号 内 17 号

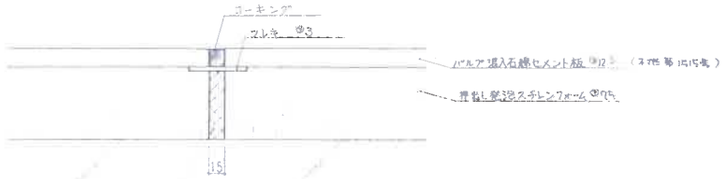


縦目地納り 1/2

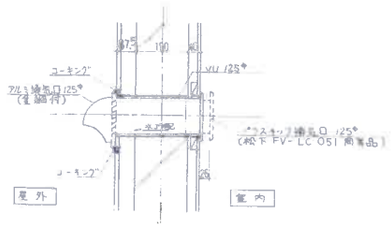


北面(和室B)換気口詳細 1/10

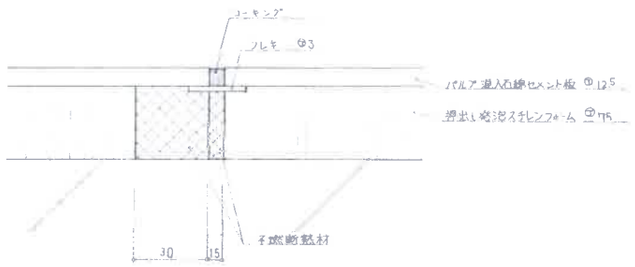

スパンドレル区画 1/2

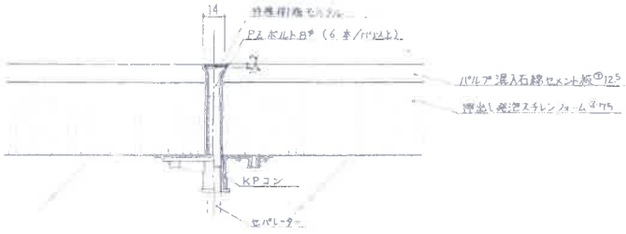

パネル緊結ボルト納り 1/2

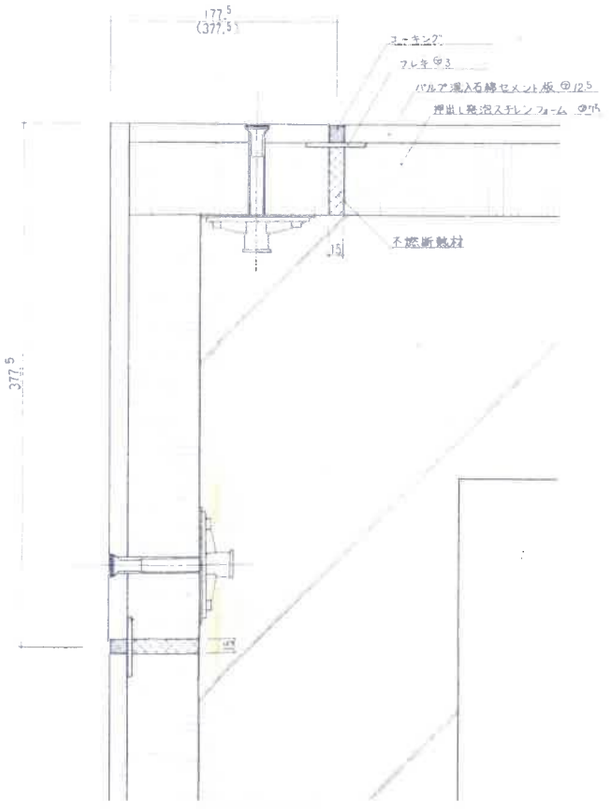

コーナ部分納り 1/2

神出設計・北栄設計 共同企業体

図名 詳細図(5) 縮尺 1:2 1:10


工事名 教職員住宅建設工事 昭和 年 月 日

設計図


代表者 株式会社 神出設計事務所
本社 千歳市富丘2丁目11-7 〒066 TEL.(0123)代3-4879
支社 札幌市中央区南5条東2丁目5番地
一級建築士事務所 登録(石)第1101号

管理建築士 神出学 一級建築士 第77562号


主任技師 設計 副図 番号 内 18 号

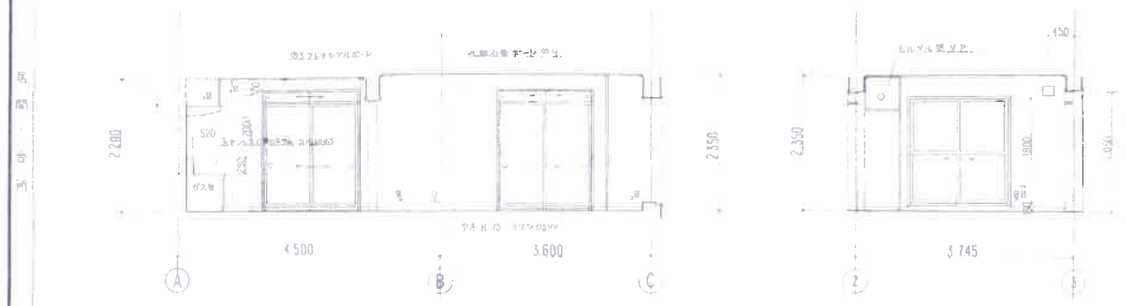


上面　　B 面　　C 面　　D 面

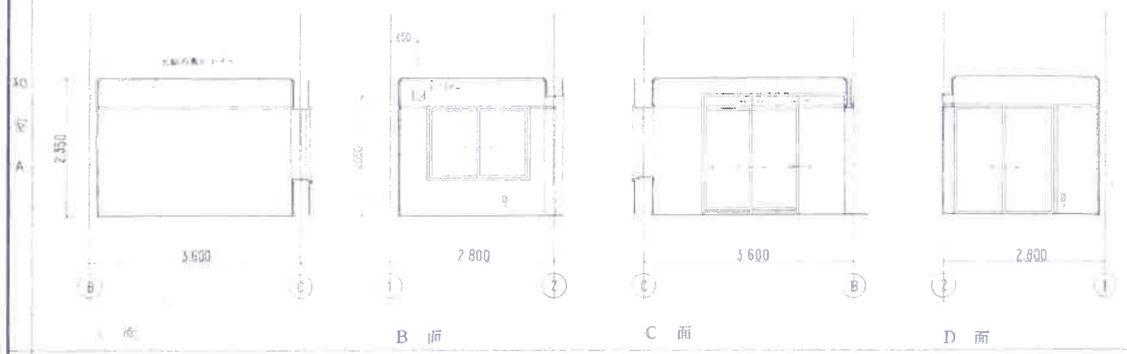


B 面　　C 面　　D 面

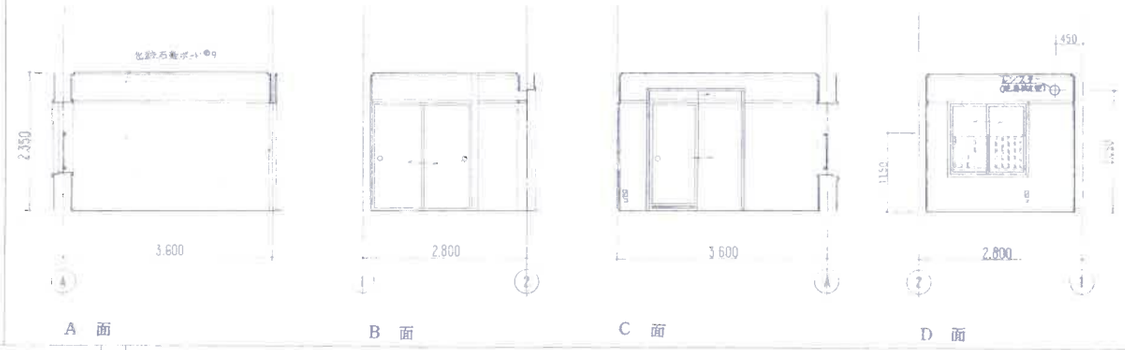


A 面　　B 面　　C 面　　D 面

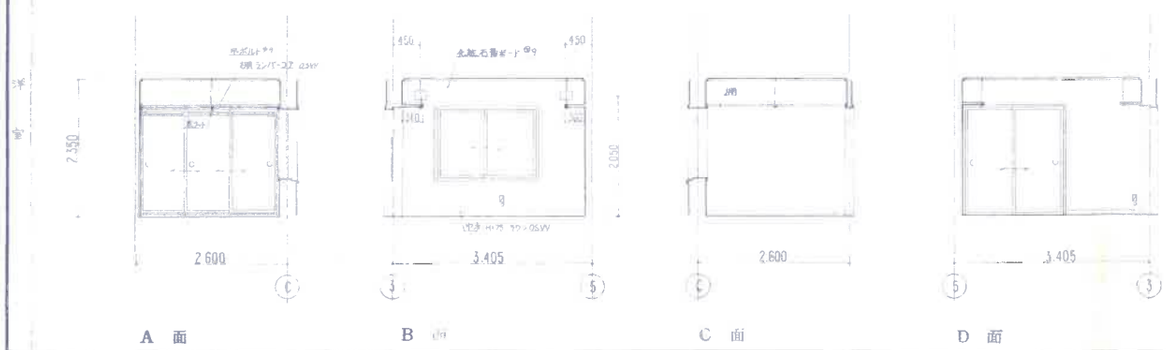


A 面　　B 面　　C 面　　D 面

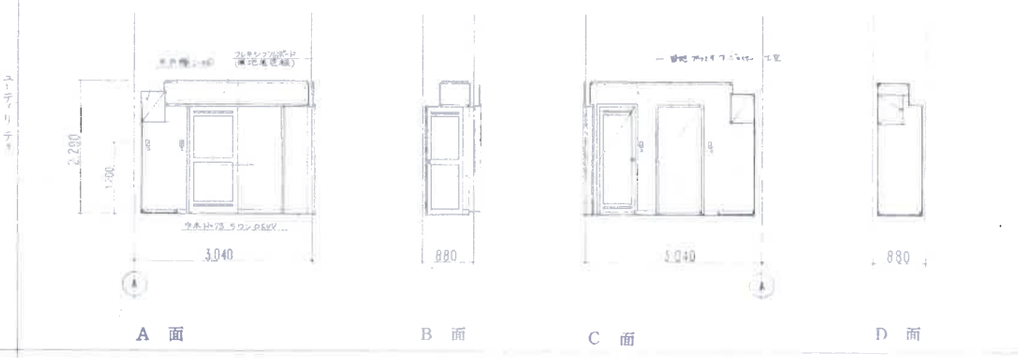

A 面　　B 面　　C 面　　D 面

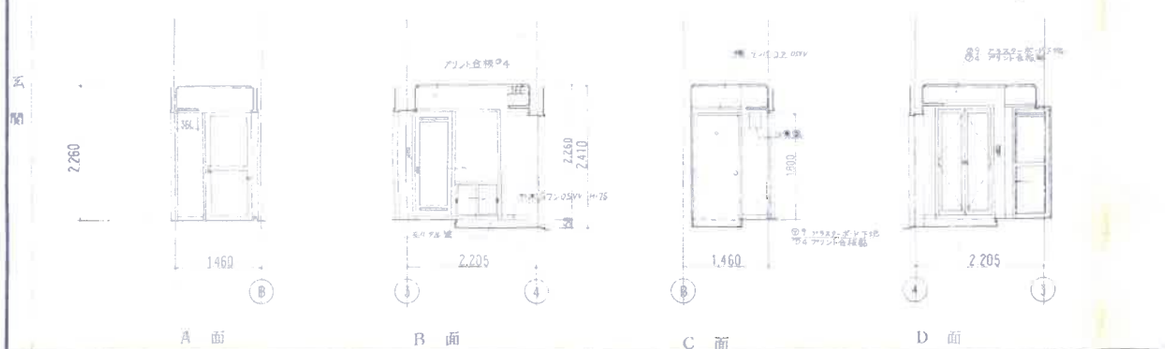

A 面　　B 面　　C 面　　D 面

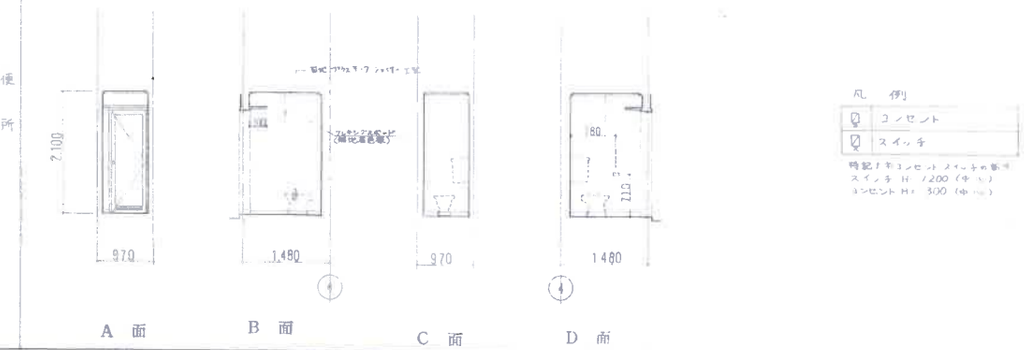

凡例

⊡	コンセント
⊡	スイッチ

記号 H 1,200 (中心)
コンセント H= 300 (中心)

A 面　　B 面　　C 面　　D 面

神出設計・北栄設計 共同企業体


図名 展開図　縮尺 1:50


工事名 昭和　年　月　日
教職員住宅建設工事
設計図

代表者
本社 千歳市東丘2丁目11-7 〒066 TEL (01232)代3-4879
支社 札幌市中央区南5条西2丁目5番地
株式会社 神出設計事務所
一級建築士事務所 登録(石)第1101号


管理建築士 神出 学
一級建築士
第77562号


主任技師　設計　製図　番号 内 19 号

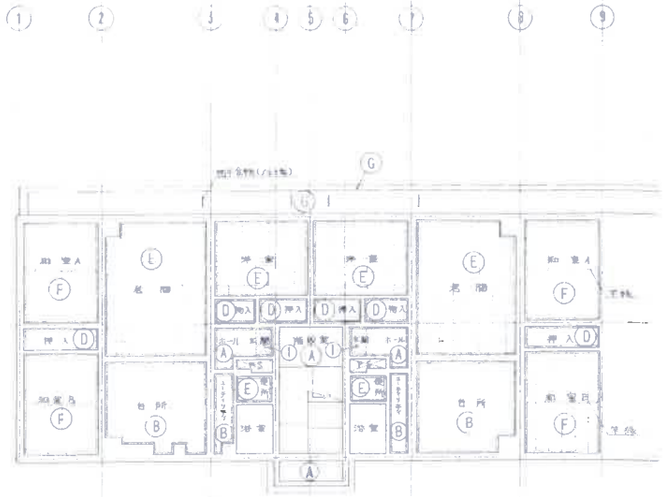


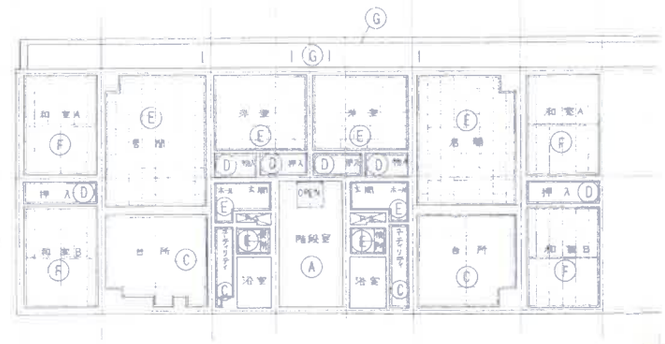




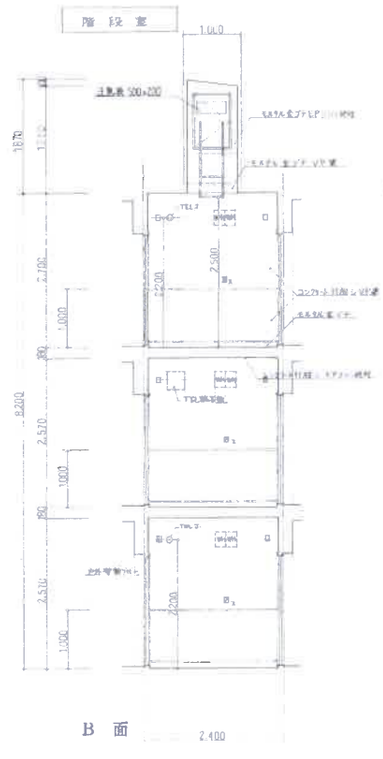

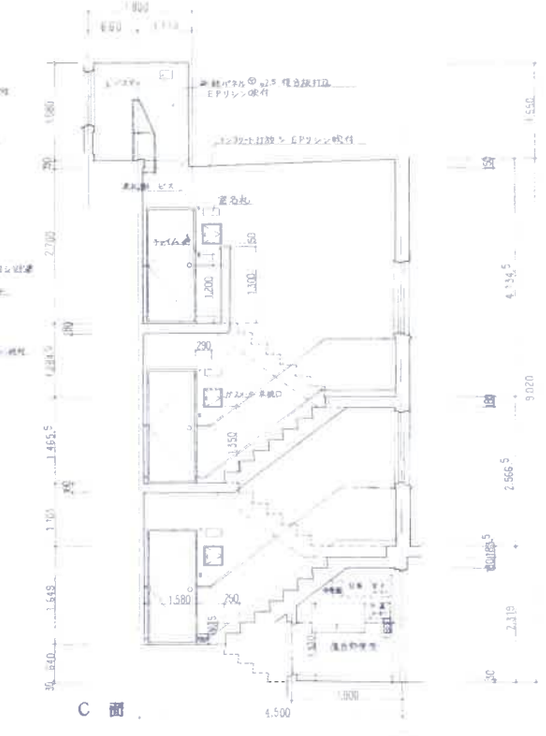

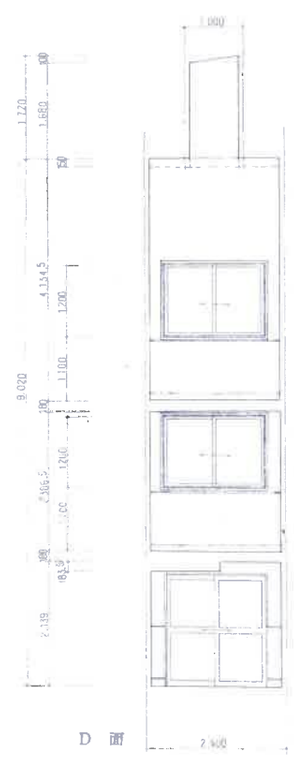

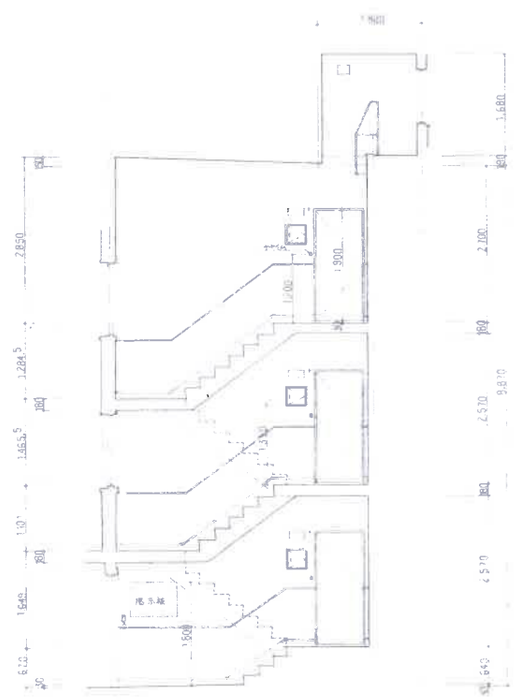

AL 例

	仕 上	木 下 地
A	コンクリート打放し仕上 EPリシン(既付(砂目3厚以下)	
B	コンクリート打放し仕上 V.P 塗	
C	⑫3 フレキシブルボード(無地着色板)目スカン 3.0t	45×45 @910 45×18 @455
D	⑫9 浴室ボード	
E	⑫9 石膏吸音板 (ジプトーン縫度)	胴縁 45×45 @455
F	⑫9 化粧石膏ボード 目スカシ9MM	45×45 @455 45×18 @910
G	コンクリート打放し仕上 AEP リシン塗付	
H	DN シート防水 ⑫13	
I	フレキシブルボード⑫3.0 合成樹脂塗板 ⑫25	
	磁器タイル ⑫28 EPリシン塗付(砂目5厚以下)	

神出設計・北栄設計 共同企業体

図名 鳥瞰図 / 天井伏図　縮尺 1:50 / 1:100

工事名 牧職員住宅建設工事　昭和 年 月 日


設計図

代表者


本社 千歳市富丘2丁目11-7 〒066 TEL (01232)代3-4879
支社 札幌市中央区南5条東2丁目5番地
株式会社 神出設計事務所
一級建築士事務所 登録(社)第1101号

管理建築士 神出学 一級建築士 第77562号　主任技師　設計　製図　番号 内 20 号

1 F

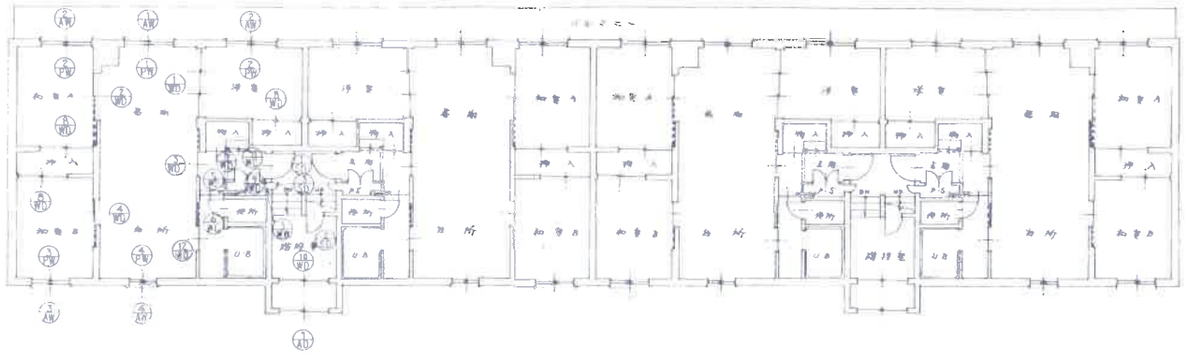

2 F

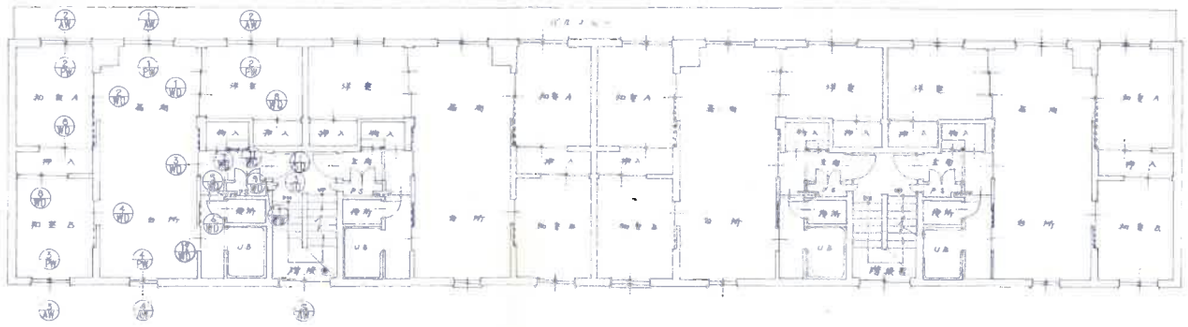

神出設計・北栄設計 共同企業体

図名 キープラン(1) 縮尺 1:100

工事名 教職員住宅建設工事 昭和 年 月 日

設計図


代表者 本社 千歳市富丘2丁目11-7 〒066 TEL (01232)代3-4879
支社 札幌市中央区南5条東2丁目5番地
株式会社 神出設計事務所
一級建築士事務所 登録(石)第110号

管理建築士 神出 学
一級建築士
第77562号

主任技師 設計 製図

番号 内 21号

3 F

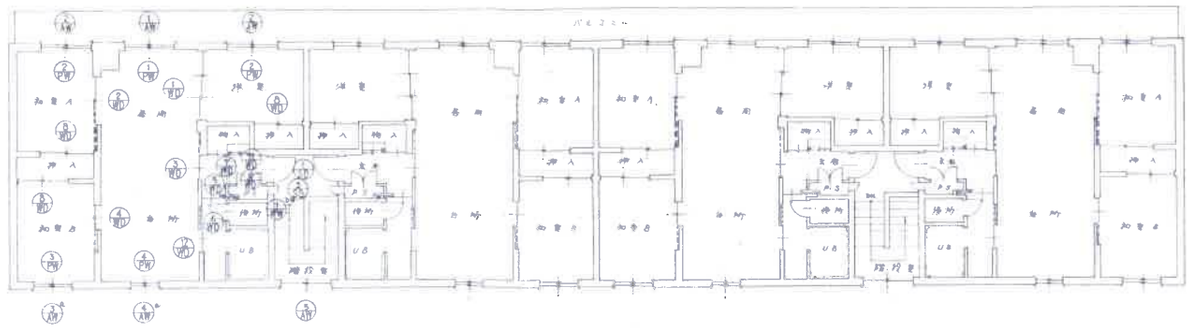

R F



神出設計・北栄設計 共同企業体

図名 スケルトン(2) 縮尺 1:100


工事名 昭和 年 月 日
教職員住宅建設工事
設計図



代表者 株式会社 神出設計事務所
本社 千歳市富丘2丁目11-7 〒066 TEL (01232)代3--4875
支社 札幌市中央区南5条東2丁目5番地
一級建築士事務所 登録(石)第1101号



管理建築士 神出学 一級建築士 第77562号

主任技師 設計 製図


番号 内 22号

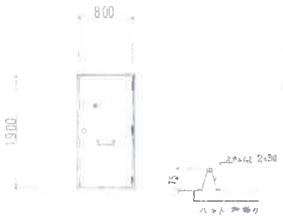記号	数量					
1/50	12 ヶ所	1/50	2 ヶ所	1/50	12 ヶ所	
名称	玄関		階段室		階段室 PS側	
形状						
内法寸法	800 / 1900		600 / 1000		300 / 300	
見込	神 80 ドア 35		神 80 ドア 40		神 45 ドア 20	
形式	片開き フラッシュドアー		片開き フラッシュドアー		片開き 出幅口	
材種	スチール		スチール		スチール 厚 1.6	
仕上	O P		O P		O P	
ガラス						
金物	シリンダー錠 下桟 バタフック(スチール 2.5×38×75) アングルピース 取付ボルト(スチール 2.5×38×75) アングルピース		下桟 水勝シリンダー錠		下桟 分電盤錠	
備考	取手 戸当 網戸 網戸エアライズ用 BL-2型 アルミ製				カラン配管穴	

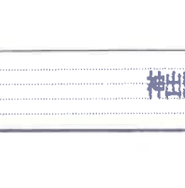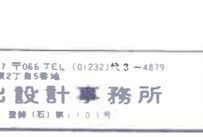記号	数量									
1/100	12 ヶ所	1/100	74 ヶ所	1/100	12 ヶ所	1/100	12 ヶ所	1/100	4 ヶ所	
名称	勝手		浴室 洋室		和室		台所		掃除室	
形状										
内法寸法	1680 / 1800		1680 / 1200		1280 / 1200		780 / 600		1680 / 1200	
見込	神 60		神 60		神 60		神 60		神 60	
形式	引違い テラス戸		引違い 窓		引違い 窓		引違い 窓		引違い 窓	
材種	アルミ		アルミ		アルミ		アルミ		アルミ	
仕上	アルマイト 加工		アルマイト 加工		アルマイト 加工		アルマイト 加工		アルマイト 加工	
ガラス	型ガラス 透明 ⑦ 3 mm		型ガラス 透明 ⑦ 3 mm		型ガラス 透明網入 ⑦ 6.8 mm (網入) 3.4 mm 透明ガラス		型ガラス 透明網入 ⑦ 6.8 mm (熱線) 3.4 mm 透明ガラス		型ガラス 透明網入 ⑦ 6.8 mm	
金物	附属金物一式 水切取付 アングルピース		附属金物一式 水切取付 アングルピース		附属金物一式 水切取付 アングルピース		附属金物一式 水切取付 アングルピース		附属金物一式 水切取付 引違戸	
備考	BL サッシ 網戸(アルミ) 二方framework		BL サッシ 網戸(アルミ) 三方framework		BL サッシ 網戸(アルミ) 三方framework		BL サッシ 網戸(ステンレス) 三方framework		BL サッシ 三方framework	

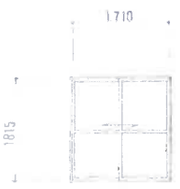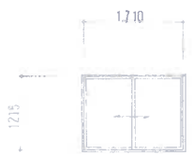記号	数量									
1/100	12 ヶ所	1/100	24 ヶ所	1/100	12 ヶ所	1/100	12 ヶ所			
名称	勝手		和室 洋室		和室		台所			
形状										
内法寸法	1710 / 1815		1710 / 1215		1310 / 1215		810 / 615			
見込	神 83		神 83		神 83		神 83			
形式	引違い テラス戸		引違 窓		引違 窓		引違 窓			
材種	プラスチック		プラスチック		プラスチック		プラスチック			
仕上										
ガラス	型ガラス 透明 ⑦ 3 mm		型板 ⑦ 4 mm (すりガラス)		ペアガラス 型板4-6-3 mm (すりガラス)		ペアガラス 型板4-6-3 mm (すりガラス)			
金物	附属金物一式 クレセント		附属金物一式 クレセント		附属金物一式		附属金物一式			
備考	プラスチックサッシ 結露水受 106×18		プラスチックサッシ 結露水受 106×18		プラスチックサッシ 結露水受 106×18		プラスチックサッシ 結露水受 106×18			

※ 特記
AW-1 ガラス 網入型板ガラス 水切取付ビス
取付 80 ビス留
1利用 網戸

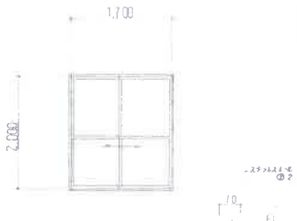記号	数量		
1/10	2 ヶ所	1/10	1 ヶ所
名称	掃除室		PH
形状			
内法寸法	1,700 / 2,000		600 / 1,000
見込	神 70		神 70
形式	引違い ガラス戸		片開き フラッシュドア
材種	アルミ		アルミ
仕上	アルミ アルマイト 加工		
ガラス	型ガラス 透明網入 ⑦ 6.8 mm 腰 アルミパネル		
金物	取手 ステンレス製 加工 SUS 304		下桟 水勝シリンダー錠 水切取付
備考	フルセット		カラン配管穴

記号数量						
室名	居間 ～ 洋室	居間 ～ 和室	玄関 ～ 居間	居間 ～ 和室	玄関 ～ ユーティリティー	便所
形状						
内法寸法						
見込	30	30	30	30	30	40
形式	木製建具 引違い 両面ふかすき	引違い 両面ふかすき	片引き建具	片引き フスマ戸 ランマ付	片引き建具	片引き建具
種上	杉	杉	ラワン	杉	ラワン	ラワン
仕上	両面 Dシュー ビニヤ@2円ビニルクロス	両面 カシュー ビニヤ@2円ビニルクロス	両面 ビニヤ@2円ビニルクロス 片面 ベニヤ@2円ビニルクロス (フッ素アクリル系塗装)	両面 カシュー ビニヤ@2円ビニルクロス (フッ素アクリル系塗装)	OSVV アリント合板@2円 両面 OSVV	OSVV アリント合板@2円
ガラス				型板ガラス(ラスバ)	型板ガラス(ラスバ)	
金物	戸込引手(6) 丸皿(6)シンチュウ黒レール 9×9	戸込引手(4) 丸皿(4)シンチュウ黒レール 9×9	戸込引手 W=5mm (2) 丸皿(2)シンチュウ角レール 9×9mm ピンチプロック 戸当ゴム(ヒケ)	戸込引手(6) 丸皿(4)シンチュウ黒レール 9×9mm	ダイカスト引手 105mm (2) 丸皿(2)シンチュウ角レール 9×9mm 戸当ゴム(ヒケ) 上 スリット中30	ステンレス製 182㎜ 3ヶ所 WC用表示錠(鍵玉付)
備考	上下スリット中30	下スリット中30		下スリット中30		上下スリット中30 戸当り

記号数量						
室名	納入	浴入	ベッドシャワー	寝室 玄関	下足箱	居間 ～ ユーティリティ
形状						
内法寸法						
見込	30	30	40	36	30	30
形式	中引き 中肌建具	引違い 中肌建具	両引き 中肌建具	引違 建具	引違い 中肌建具	片引き 建具
種上	ラワン	杉	ラワン	印15 ラワン張	ラワン	ラワン
仕上	OSVV ソフト合板 印2.7	両面 カシュー ビニヤ@2円ビニルクロス	OSVV 印9石フラボード貼ソフト合板 印2.7	BSVV 木地調	OSVV アリント合板 印2.7	OSVV ベニヤ@2円ビニルクロス
ガラス				型板ガラス 印3㎜		
金物	ダイカスト引手 185㎜ 戸当(2) L-ル	戸込引手(4) 丸皿(4)シンチュウ黒レール 9×9mm	空錠 ステンレス製 182 3箇所 ラウンド型(ケース埋込) 両面クラスチール@25A (ネット埋込) ピンチプロック 4ヶ所	ダイカスト引手 185㎜ 戸当 (16㎜) ラウンドレース W=100	ダイカスト引手 73㎜	戸込引手(I) 丸皿(2)シンチュウ黒レール 9×9mm
備考	上下スリット中30 戸当りゴム(ヒケ)					上下スリット中30

記号数量		
室名	内	
形状		
内法寸法		
見込	30	
形式	ハメ殺し	
種上	ラワン	
ガラス	型板ガラス 印6㎜	
金物		
備考		

ラワン 断面


板戸 断面

( ) 内の寸法は 3階部分を示す


神出設計・北栄設計 共同企業体	図名	意匠表(2)	縮尺	1:50	工事名	教職員住宅建設工事	昭和 年 月 日	設計図	

代表者 株式会社 神出設計事務所
本社 千歳市富丘2丁目11-7 〒066 TEL (01232)代3-4879
支社 札幌市中央区南5条東2丁目5番地
一級建築士事務所 登録(石)第1101号


管理建築士	主任技師	設計	製図	番号
神出 学				内
一級建築士 第77562号				号 24

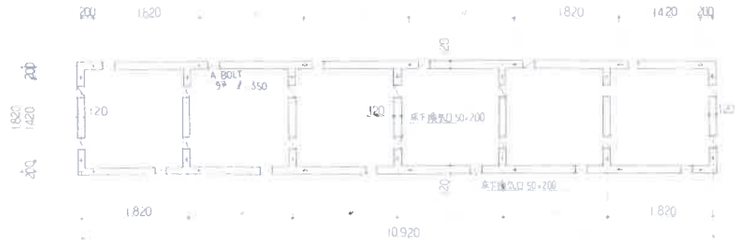


基礎伏図 1/50

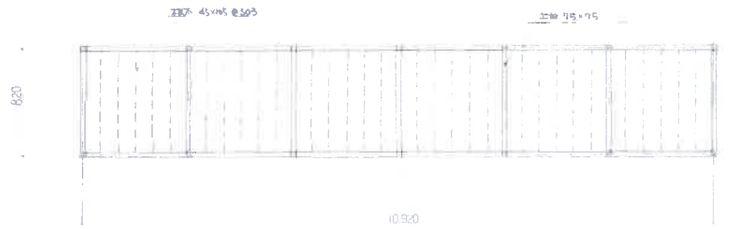


床伏図 1/50

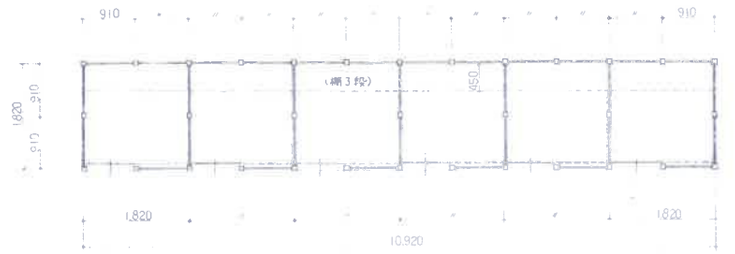



平面図 1/50

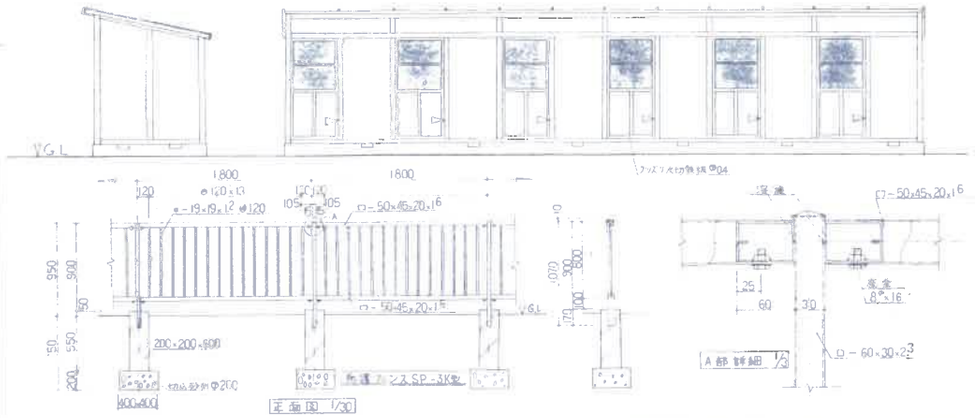


立面図 1/50

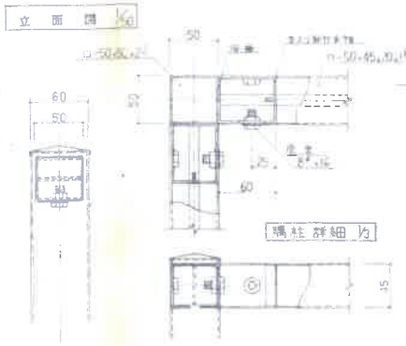

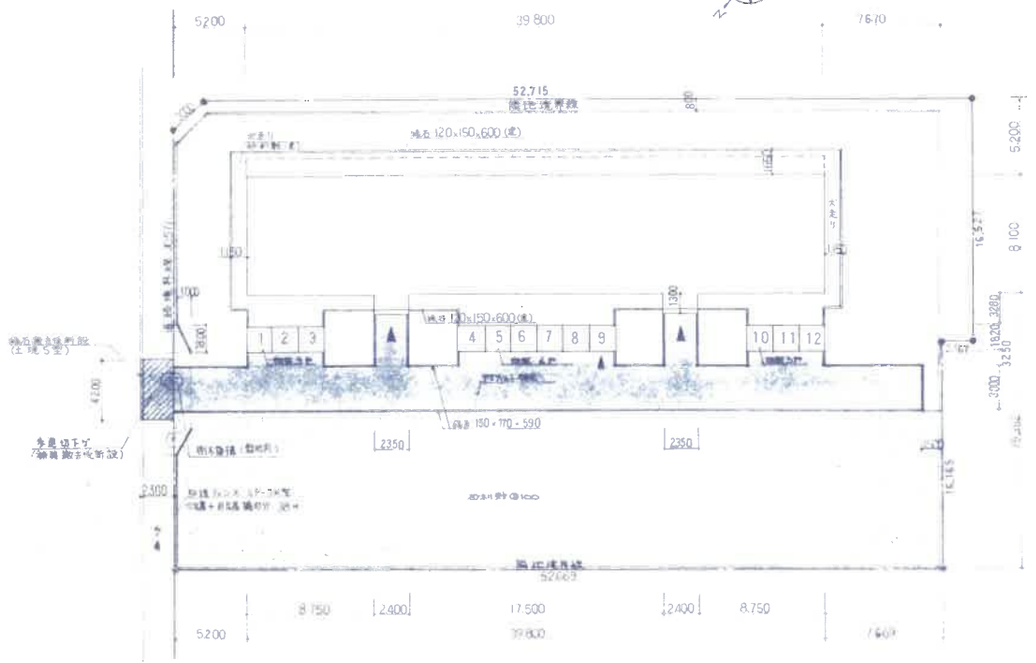

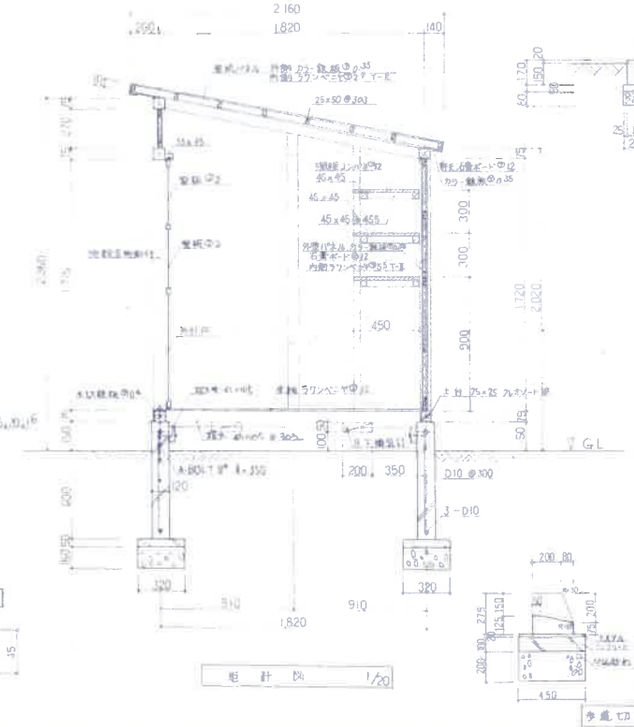

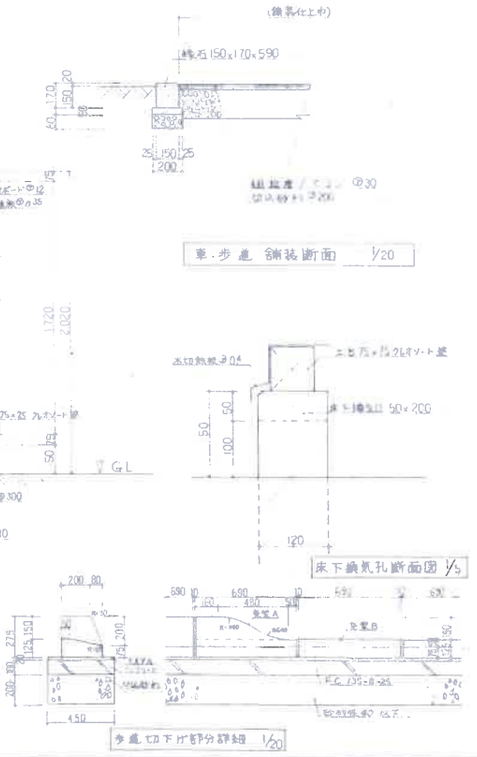

神出設計・北栄設計 共同企業体

図名	縮尺			
物置 詳細図	1:3	1:5		
	1:20	1:30		
	1:50	1:200		

工事名	昭和 年 月 日
教職員住宅建設工事	
設計図	

代表者
本社 千歳市富丘2丁目11-7 〒066 TEL (01232)代3-4879
支社 札幌市中央区南5条東2丁目5番地
株式会社 神出設計事務所
一級建築士事務所 登録(石)第101号

管理建築士	主任技師	設計	製図	番号
神出学				内
一級建築士				25 号
第77562号				

1 [illegible]

2 [illegible]

神出設計・北栄設計 共同企業体


図名	縮尺	
鉄筋コンクリート標準図		
工事名	昭和 年 月 日	

株式会社 神出設計事務所
一級建築士事務所 登録(道)第(1)01号

管理建築士	神出 学	主任技師	設計 誠
一級建築士			
第77562号			

図番号 内 26 号

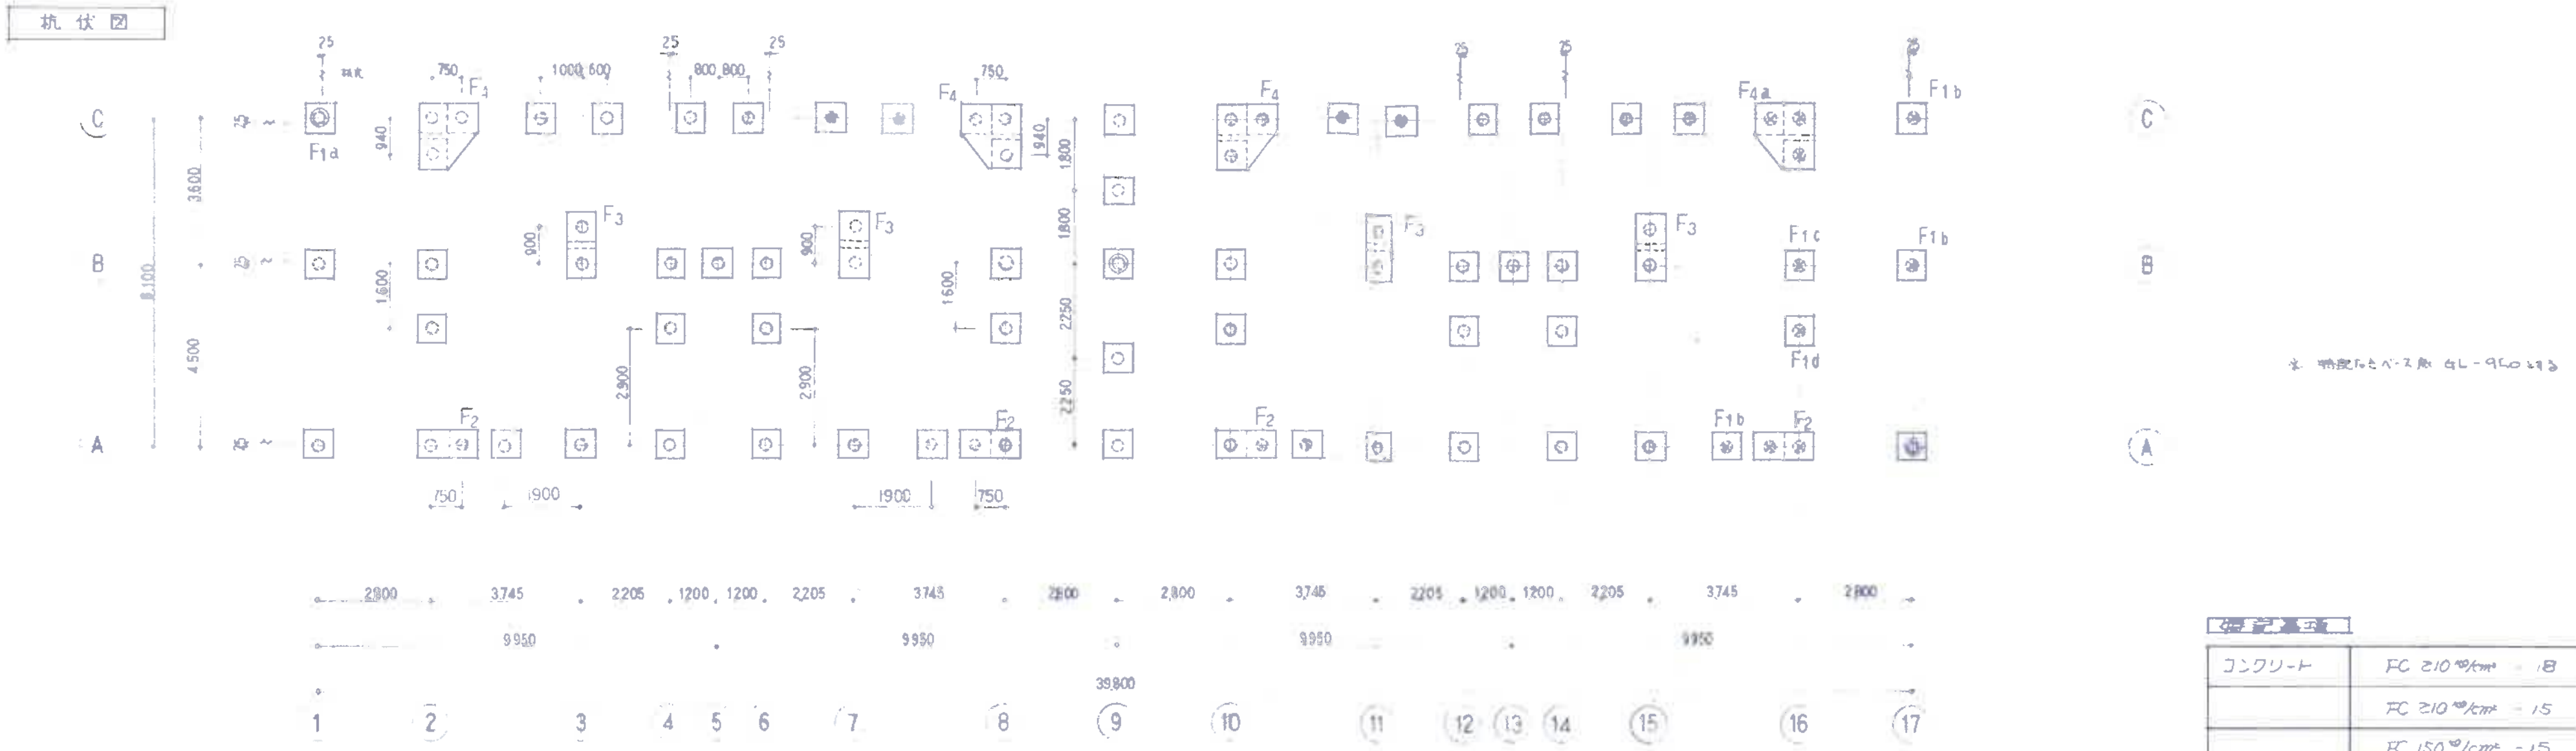

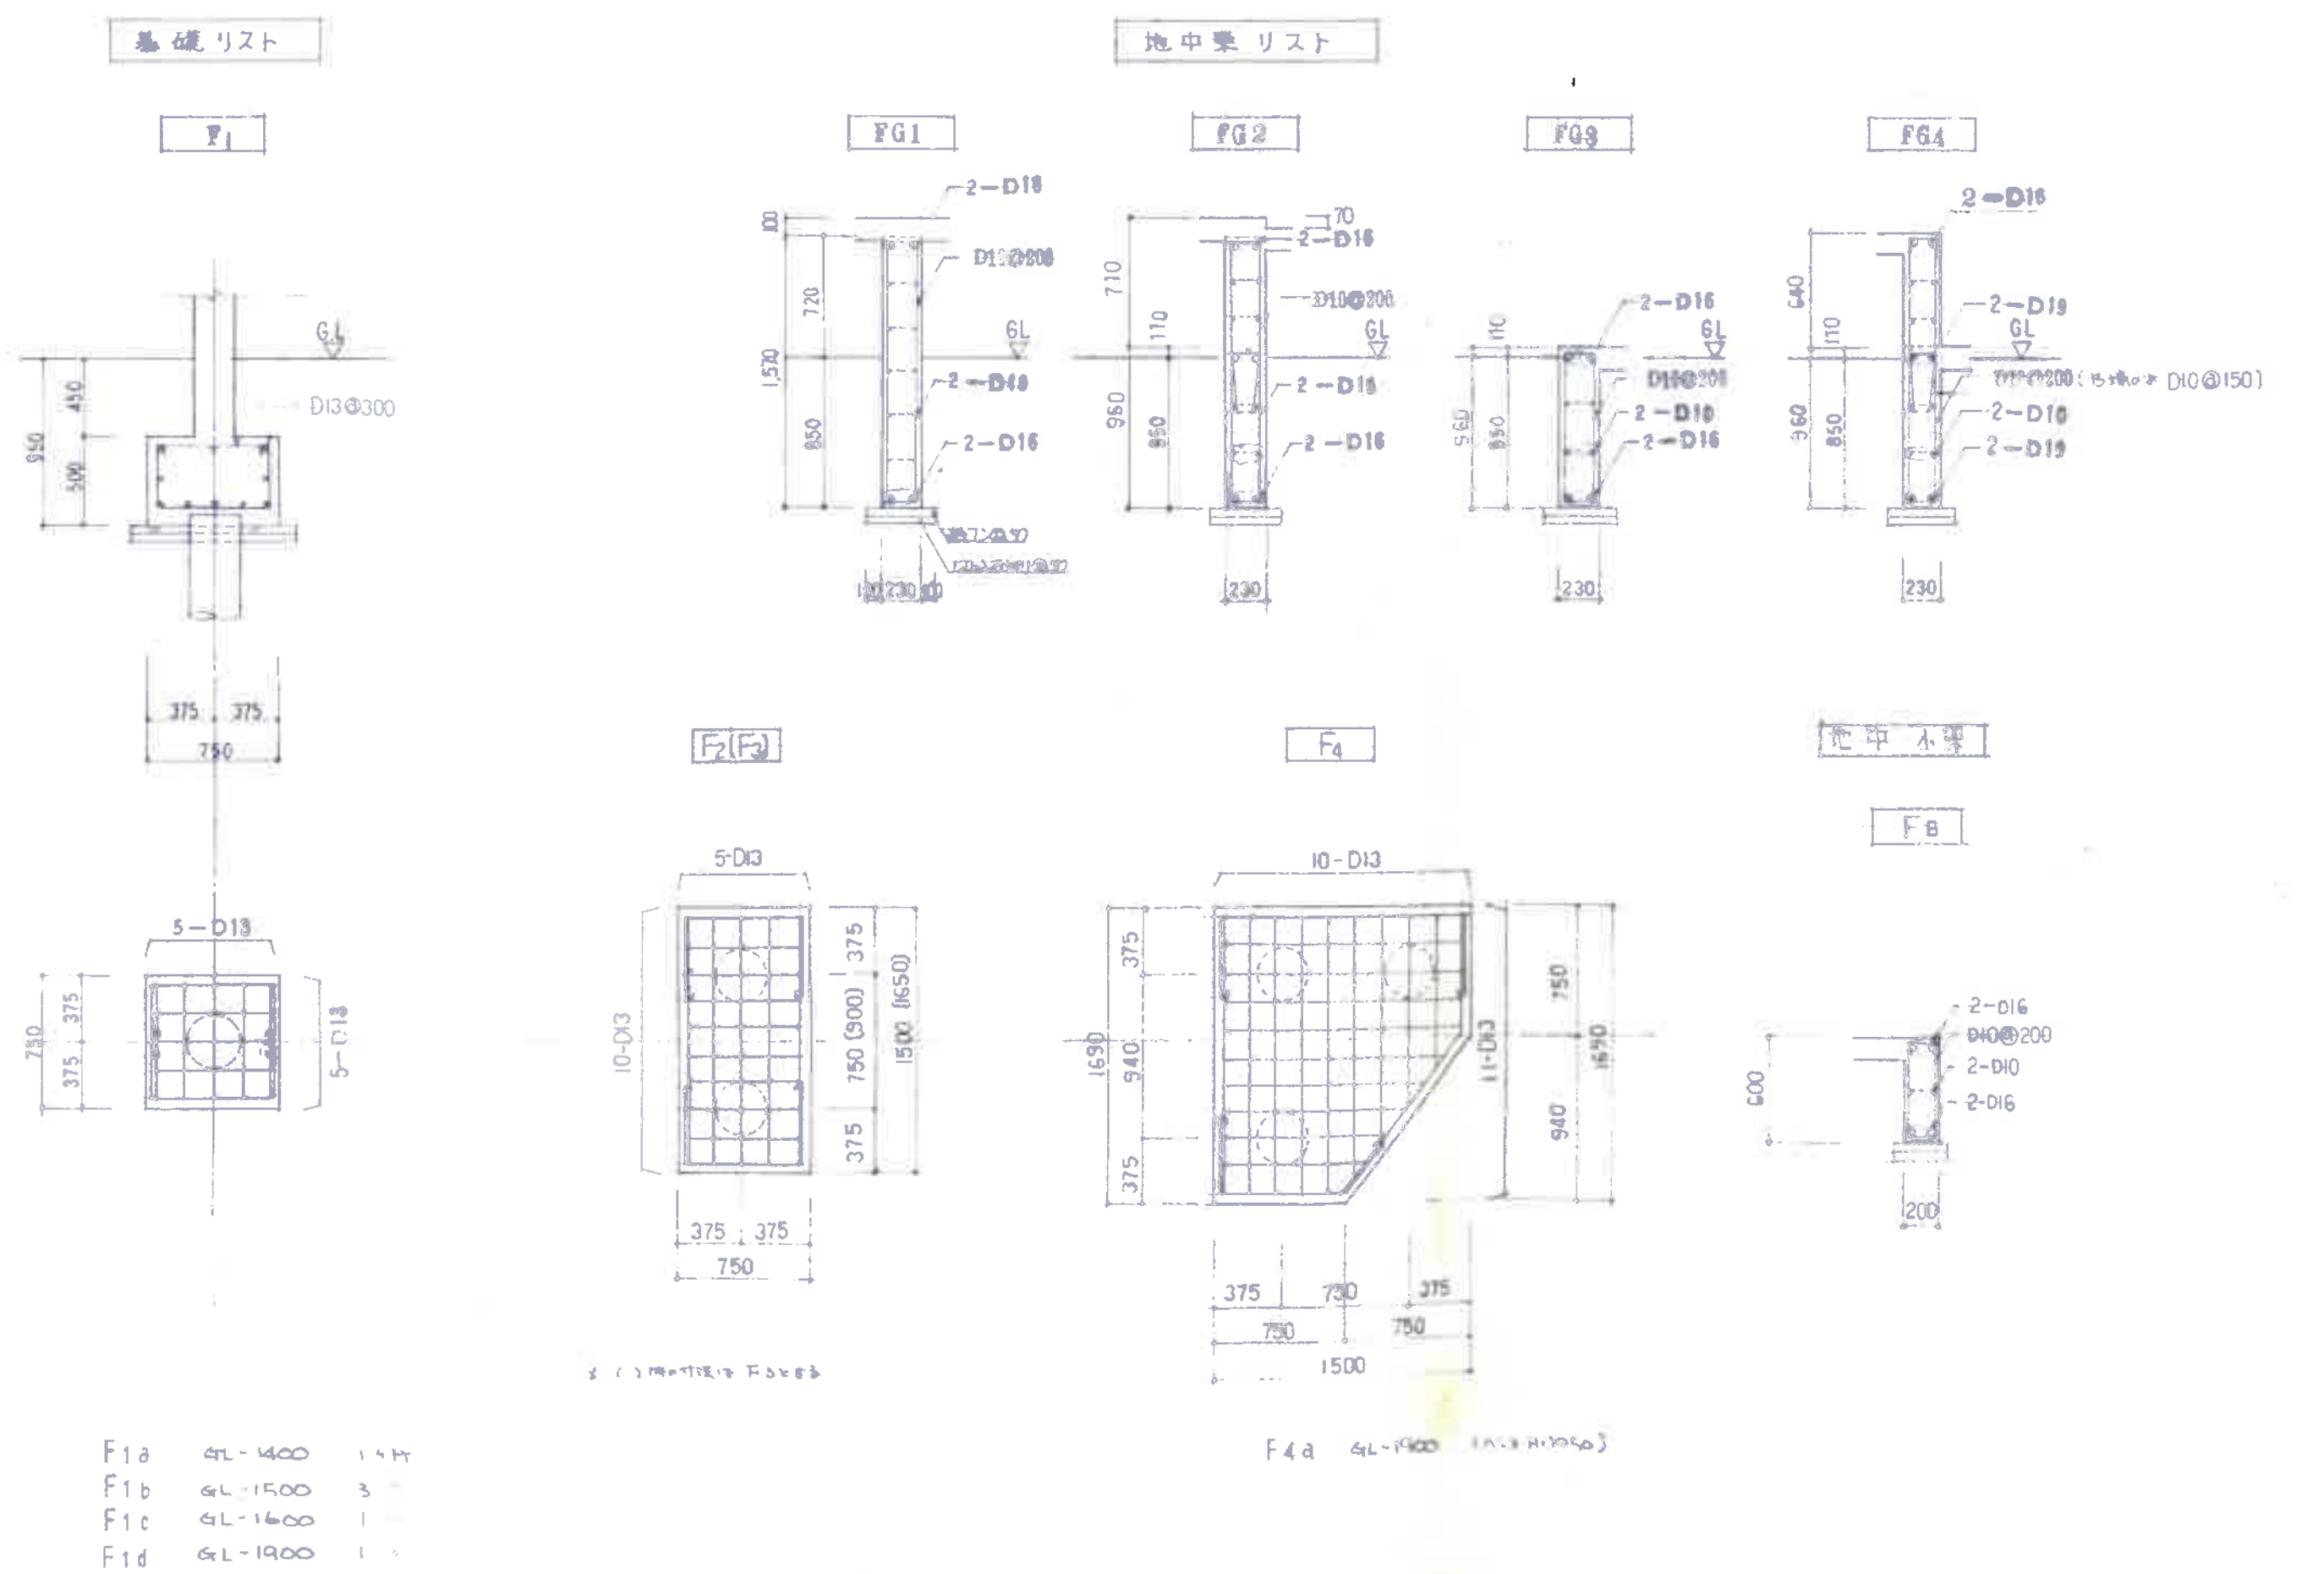

設計基準

コンクリート	FC 210 kg/cm² -18 躯体
	FC 210 kg/cm² -15 基礎 地中梁 土間
	FC 150 kg/cm² -15 捨コン
鉄 筋	SD-30
杭	PHC杭 B種 φ300 地耐力 36 t/本
〃	試験杭 ℓ=11.000 3本
〃	本 杭 ℓ=10.000 10本 ／ 本 杭 ℓ=11.000 68本 合計81本
	工法 パイルマスター (アースオーガー併用 GL-9 M)

※ 特記なき基礎は F1 とする

図名	縮尺
杭伏図	1:100
基礎リスト	1:30
地中梁リスト	1:30
地中小梁リスト	1:30


工事名 教職員住宅建設工事 設計図 昭和 年 月 日

神出設計・北栄設計 共同企業体

代表者 一級建築士事務所 登録（石）第1151号 株式会社 神出設計事務所 代表取締役 神出 学 本社 千歳市富丘2丁目11-7 〒066 TEL (0123) 代23-4879

管理建築士 神出 学 一級建築士 第77562号

C.H D.R 通し番号 記号 番号 27

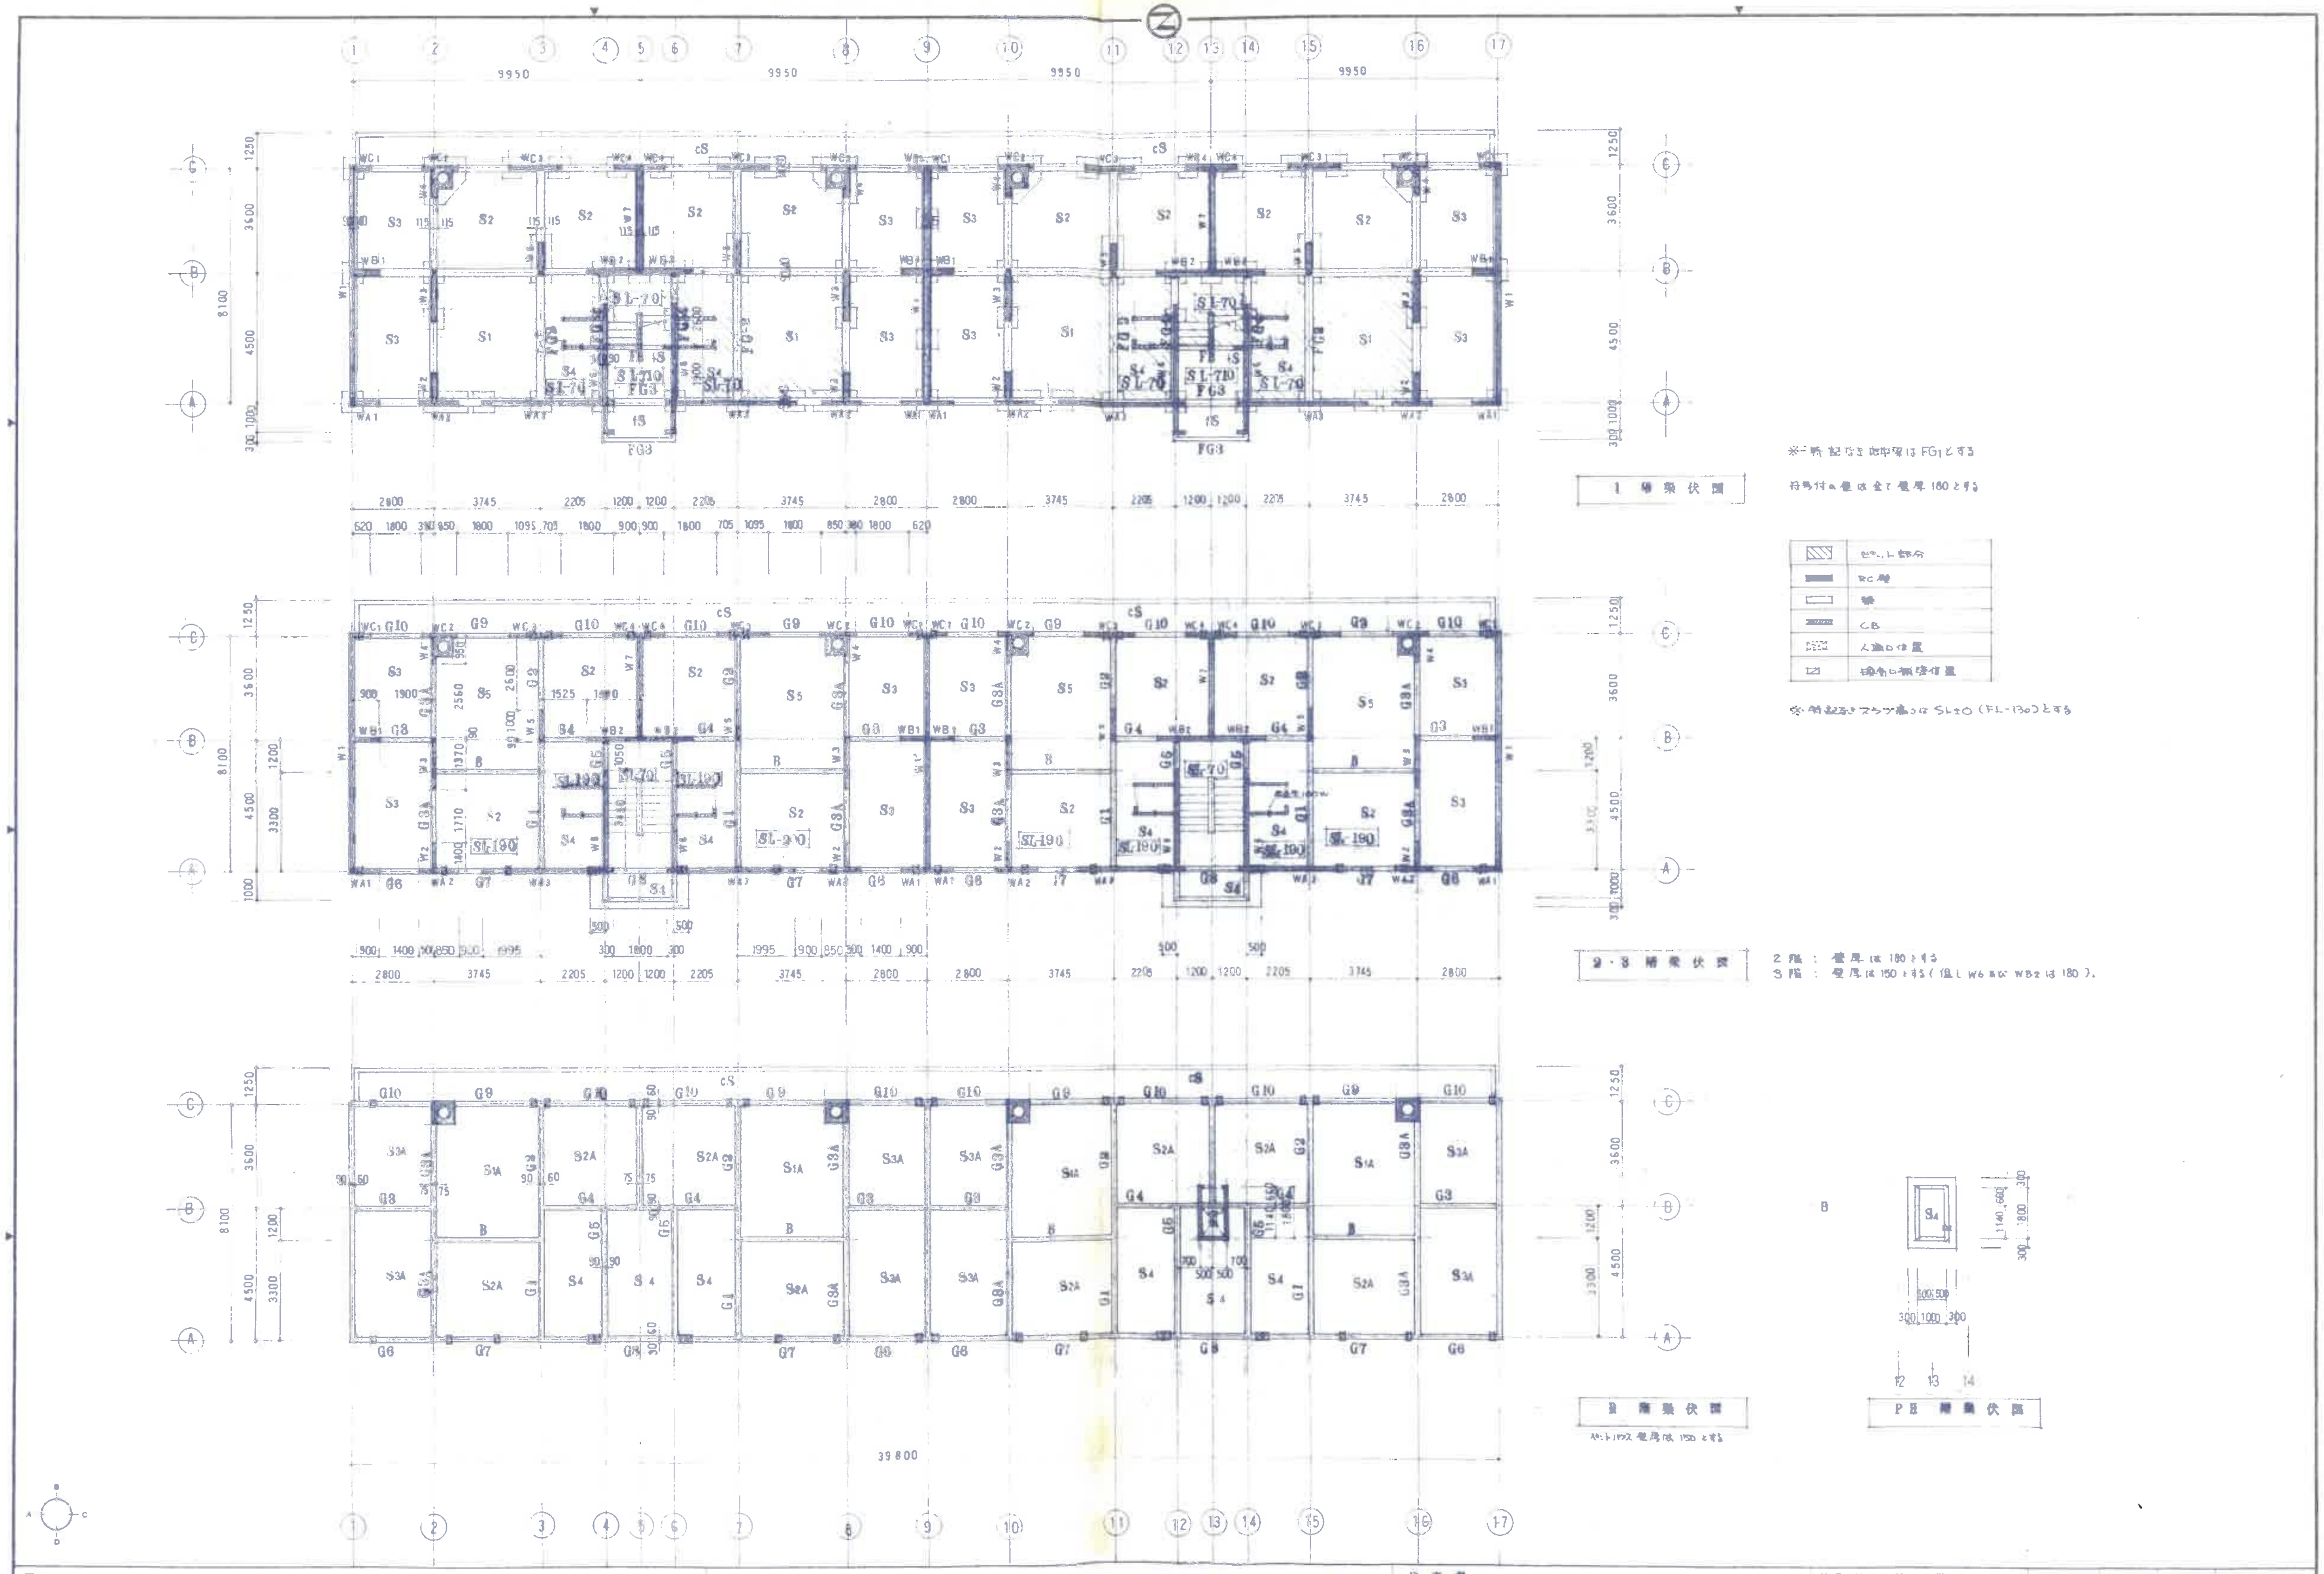

図名	縮尺	工事名	昭和　年　月　日
梁伏図	1/100	教職員住宅建設工事	設計図

神出設計・北栄設計 共同企業体

代表者　一級建築士事務所 登録(石)第1101号
株式会社 神出設計事務所
代表取締役 神出学
本社 千歳市富丘2丁目11-7 〒066 TEL (0123)代23-4879


管理建築士 神出学 一級建築士 第77562号

C.H　D.R　通し番号　記号　番号　28


記号	スラブ厚	位置	端部 A	中央 B	端部 C 中央 D	端部 D	中央 B	端部 C 中央 A
S1（S1A）	130	上端筋	D10D13交互@200	（D13@400）	D10@250	D10D13交互@250	（D13@500）	D10@300
		下端筋	D10@400	D10@300	D10@250	D10@500	D10@250	D10@300
S2（S2A）	130	上端筋	D10D13交互@200	（D13@400）	D10@250	D10@300	（D10@400）	D10@250
		下端筋	D10@400	D10@200	D10@250	D10@400	D10@300	D10@250
S3（S3A）	130	上端筋	D10D13交互@200	（D13@400）	D10@250	D10@250	（D10@500）	D10@300
		下端筋	D10@400	D10@200	D10@250	D10@500	D10@250	D10@300
S4	130	全断面	D10@200（ダブル）			D10@250（ダブル）		
S5	150	上端筋	D10D13交互@200		D10@250	D10D13交互@250		D10@300
		下端筋	D10@400	D10@300	D10@250	D10@500	D10@250	D10@300
fS	150	全断面	D10@200ダブル			D10@250ダブル		

（　）内はR階スラブの配筋を示す。

配筋位置

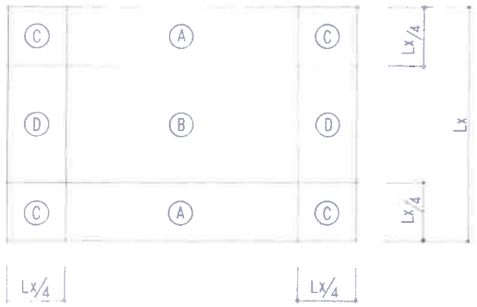


小梁リスト　1：30

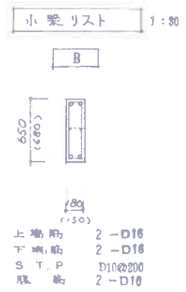


上端筋　2－D16
下端筋　2－D16
S.T.P　D10@200
腹筋　2－D10


※（　）内の寸法はR階スラブを示す。

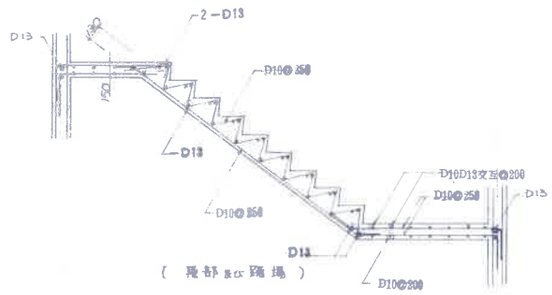




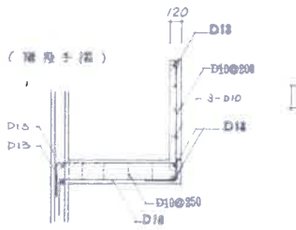


階段配筋図　1：30

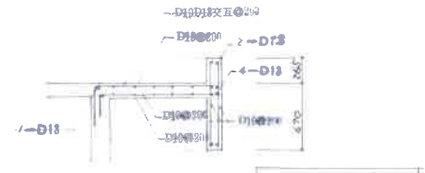


パラペット巻き筋図

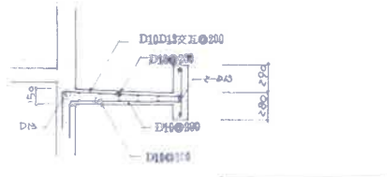

バルコニー配筋図

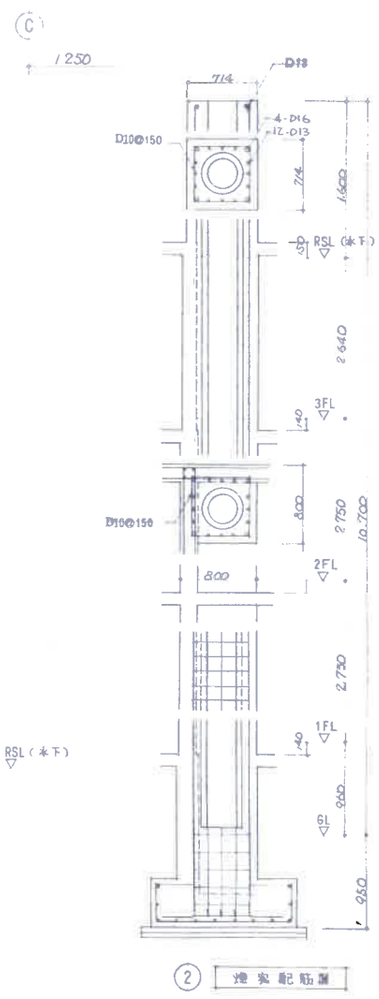

②　煙突配筋図

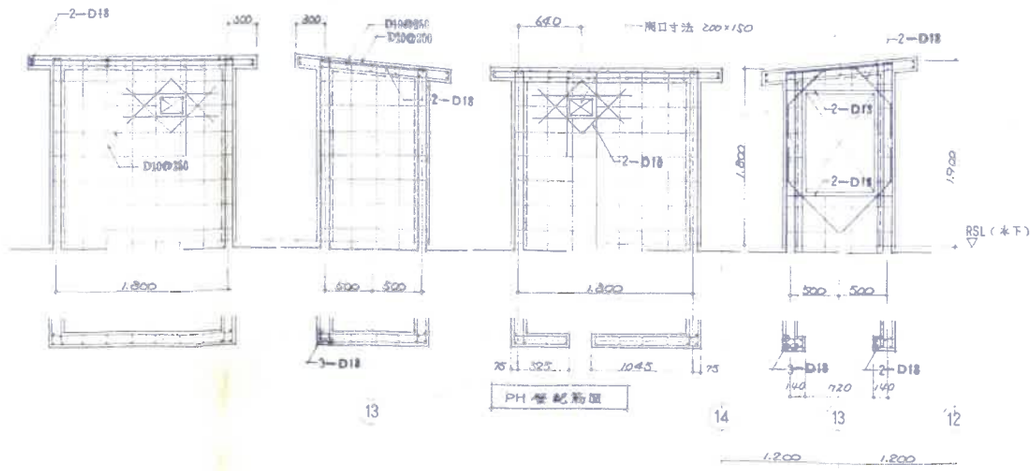

図名　配筋配筋リスト／小梁リスト／階段配筋図　　縮尺　1：30　　ハツリ・配筋図／P付壁配筋図／煙突配筋図

工事名　教職員住宅建設工事　　昭和　年　月　日　　設計図

神出設計・北栄設計 共同企業体

代表者　一級建築士事務所　登録（石）第1101号
株式会社 神出設計事務所
代表取締役　神出学
本社　千歳市富丘2丁目1-7　〒066 TEL（0123）代23－4879

管理建築士　神出学　C.H　一級建築士　第77562号　DR　通し番号　記号　番号